
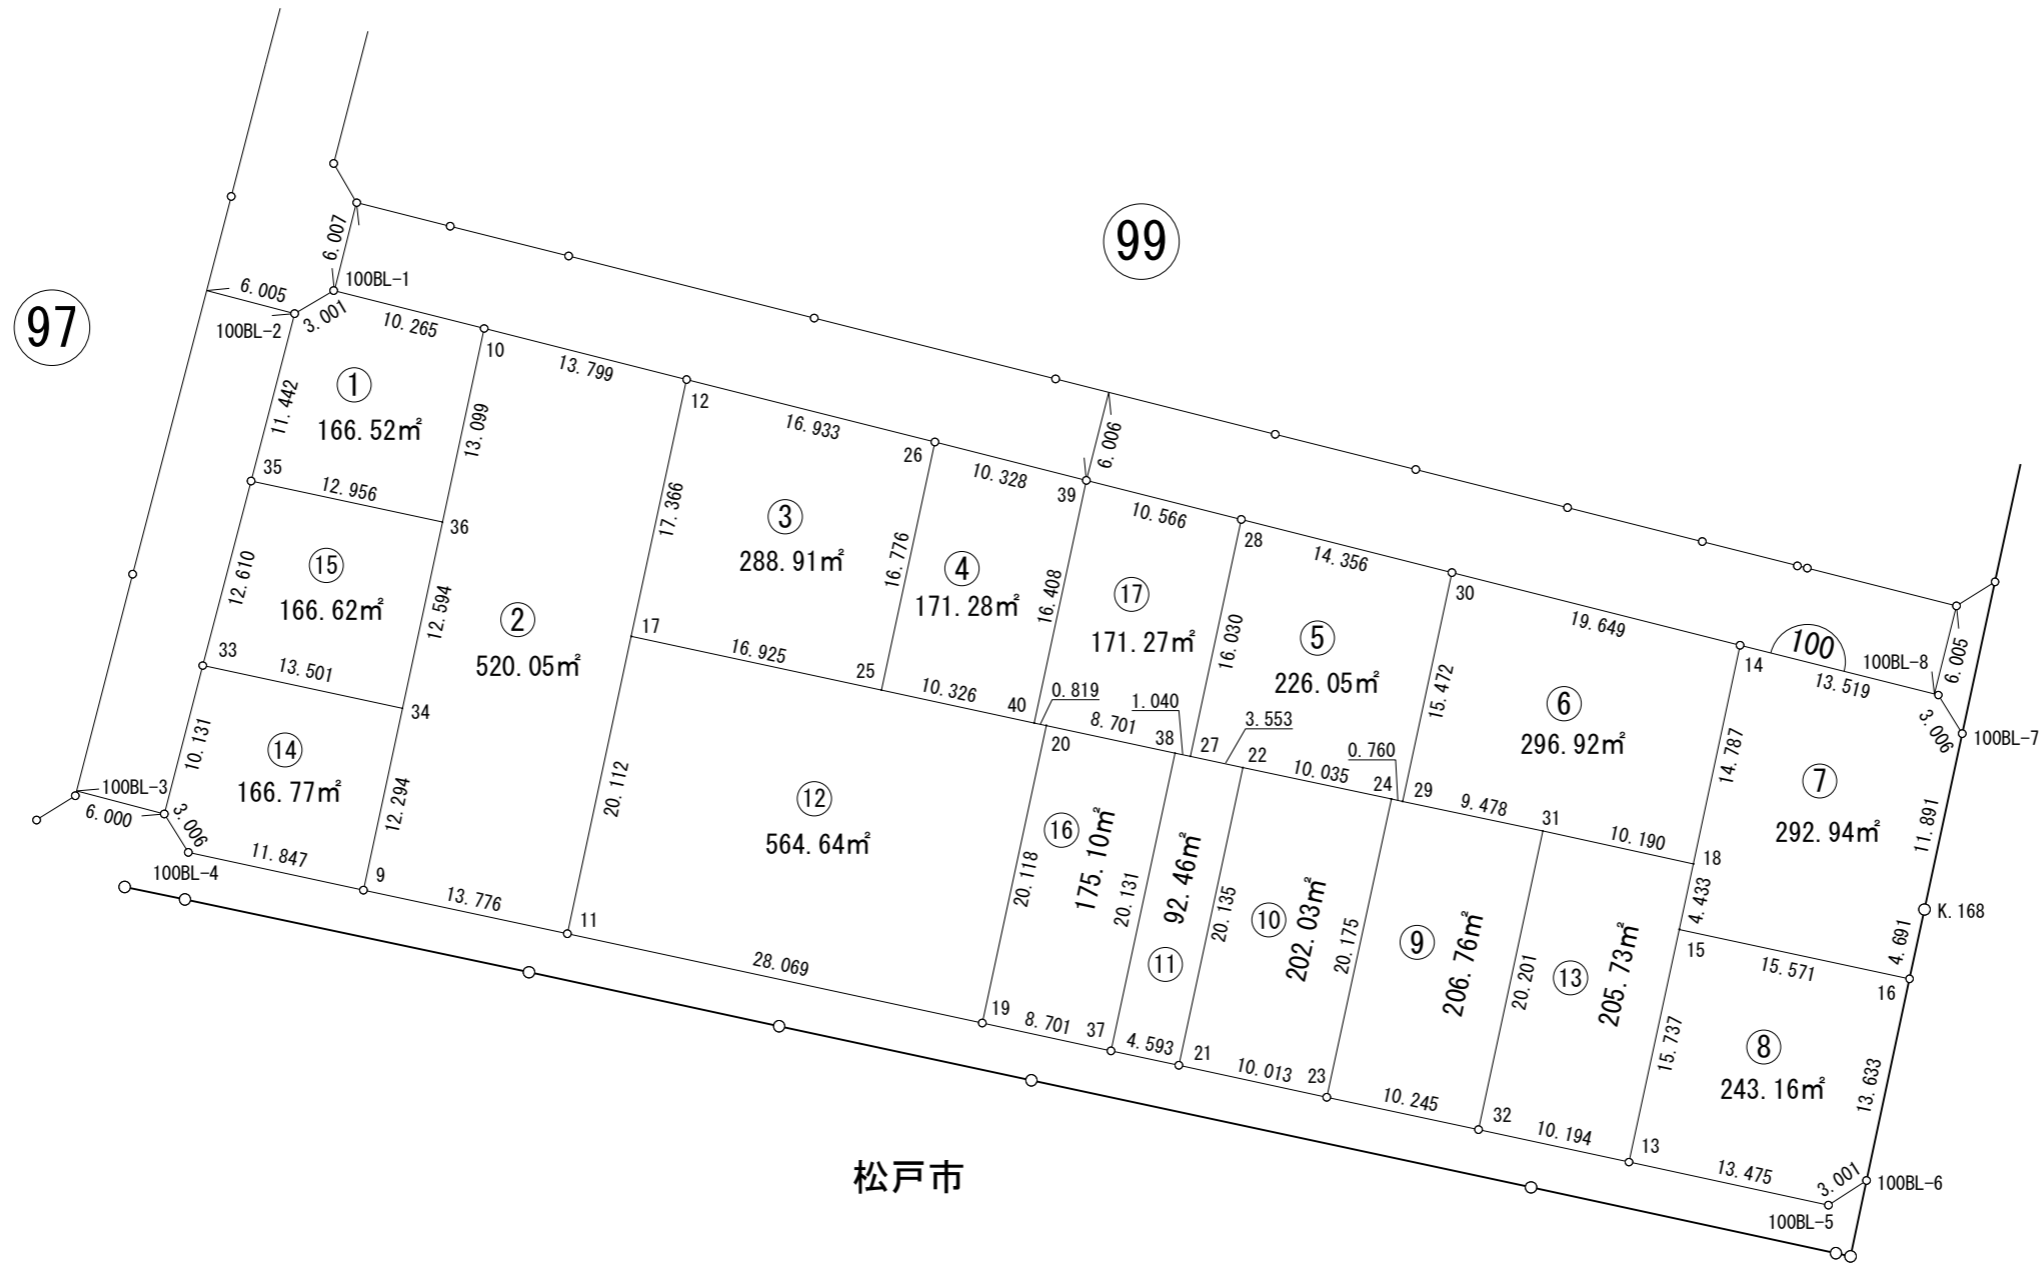


画地出来形確認測量図

街区番号	100BL
街区面積	4157.29㎡
画地面積	4157.21㎡

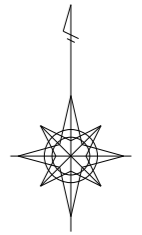

松戸市

松戸市

※世界測地系面積です。