
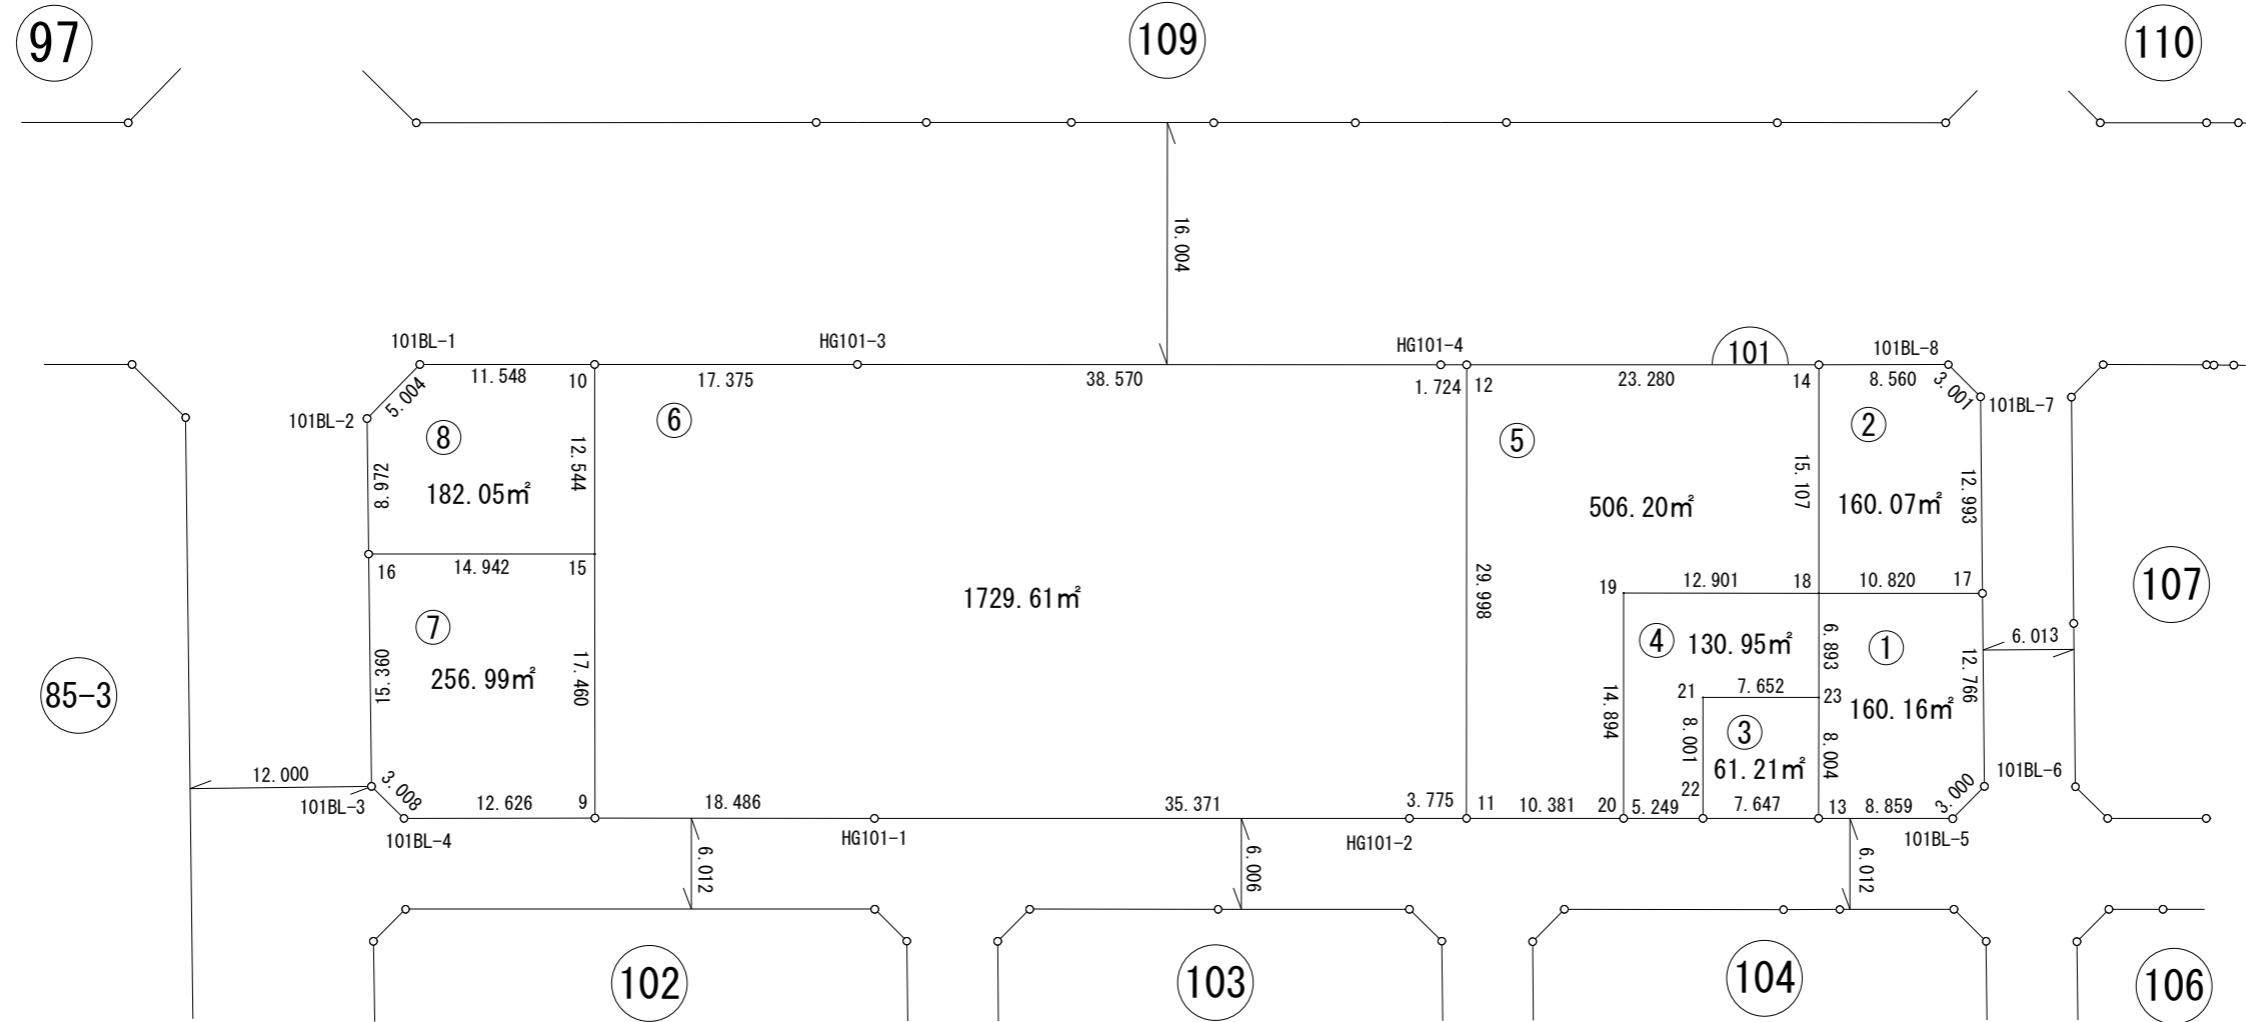


画地出来形確認測量図

街区番号	101BL
街区面積	3187.28㎡
画地面積	3187.24㎡

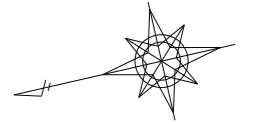

※世界測地系面積です。