
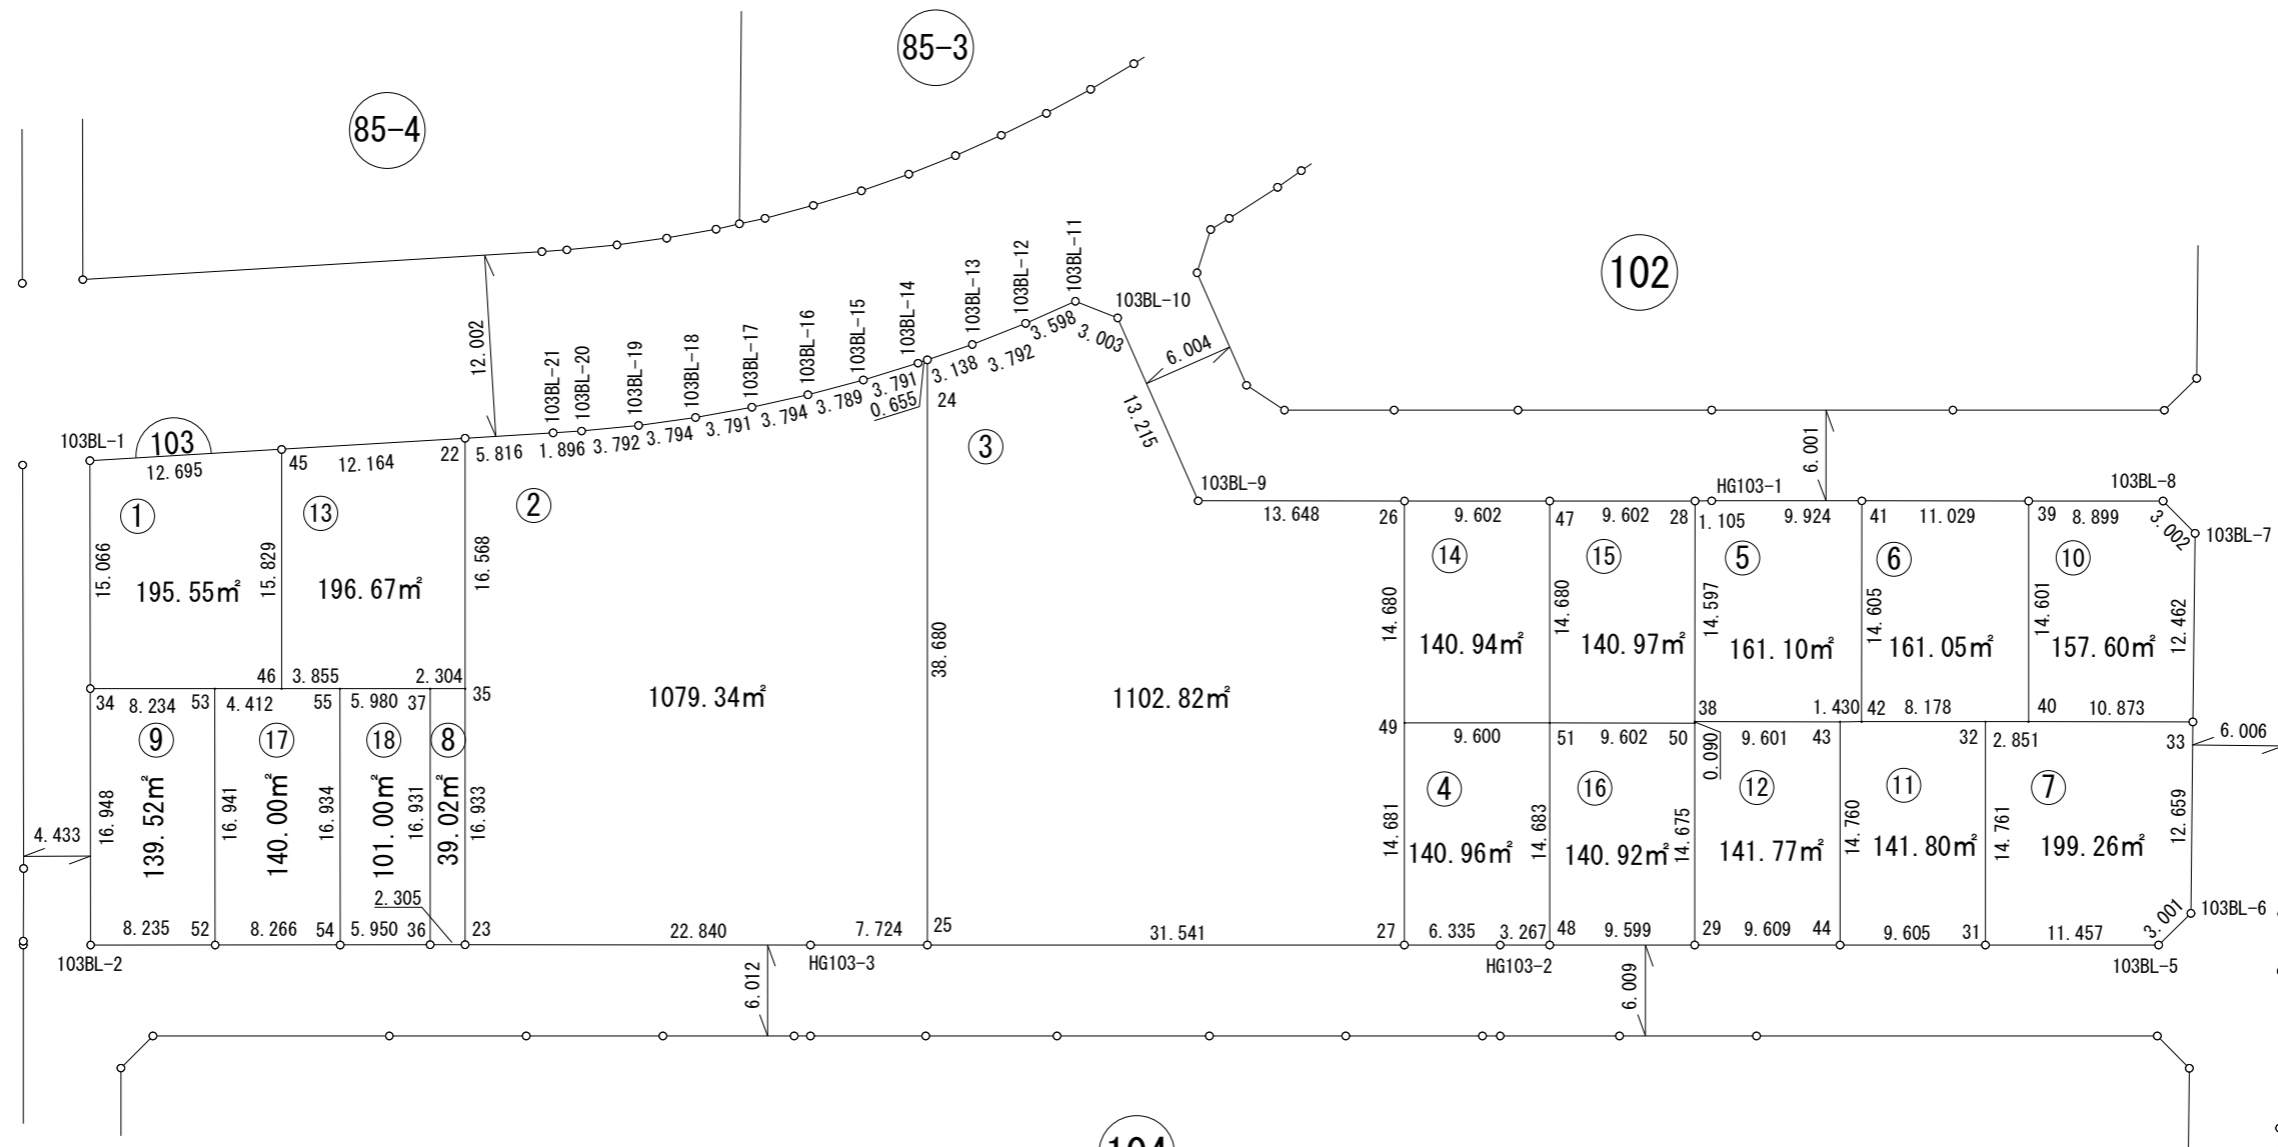



1:500

画地出来形確認測量図

街区番号	103BL
街区面積	4520.37㎡
画地面積	4520.29㎡

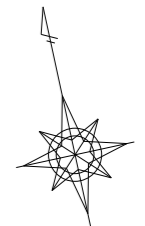

104

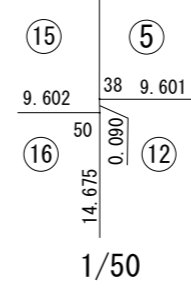

※世界測地系面積です。