
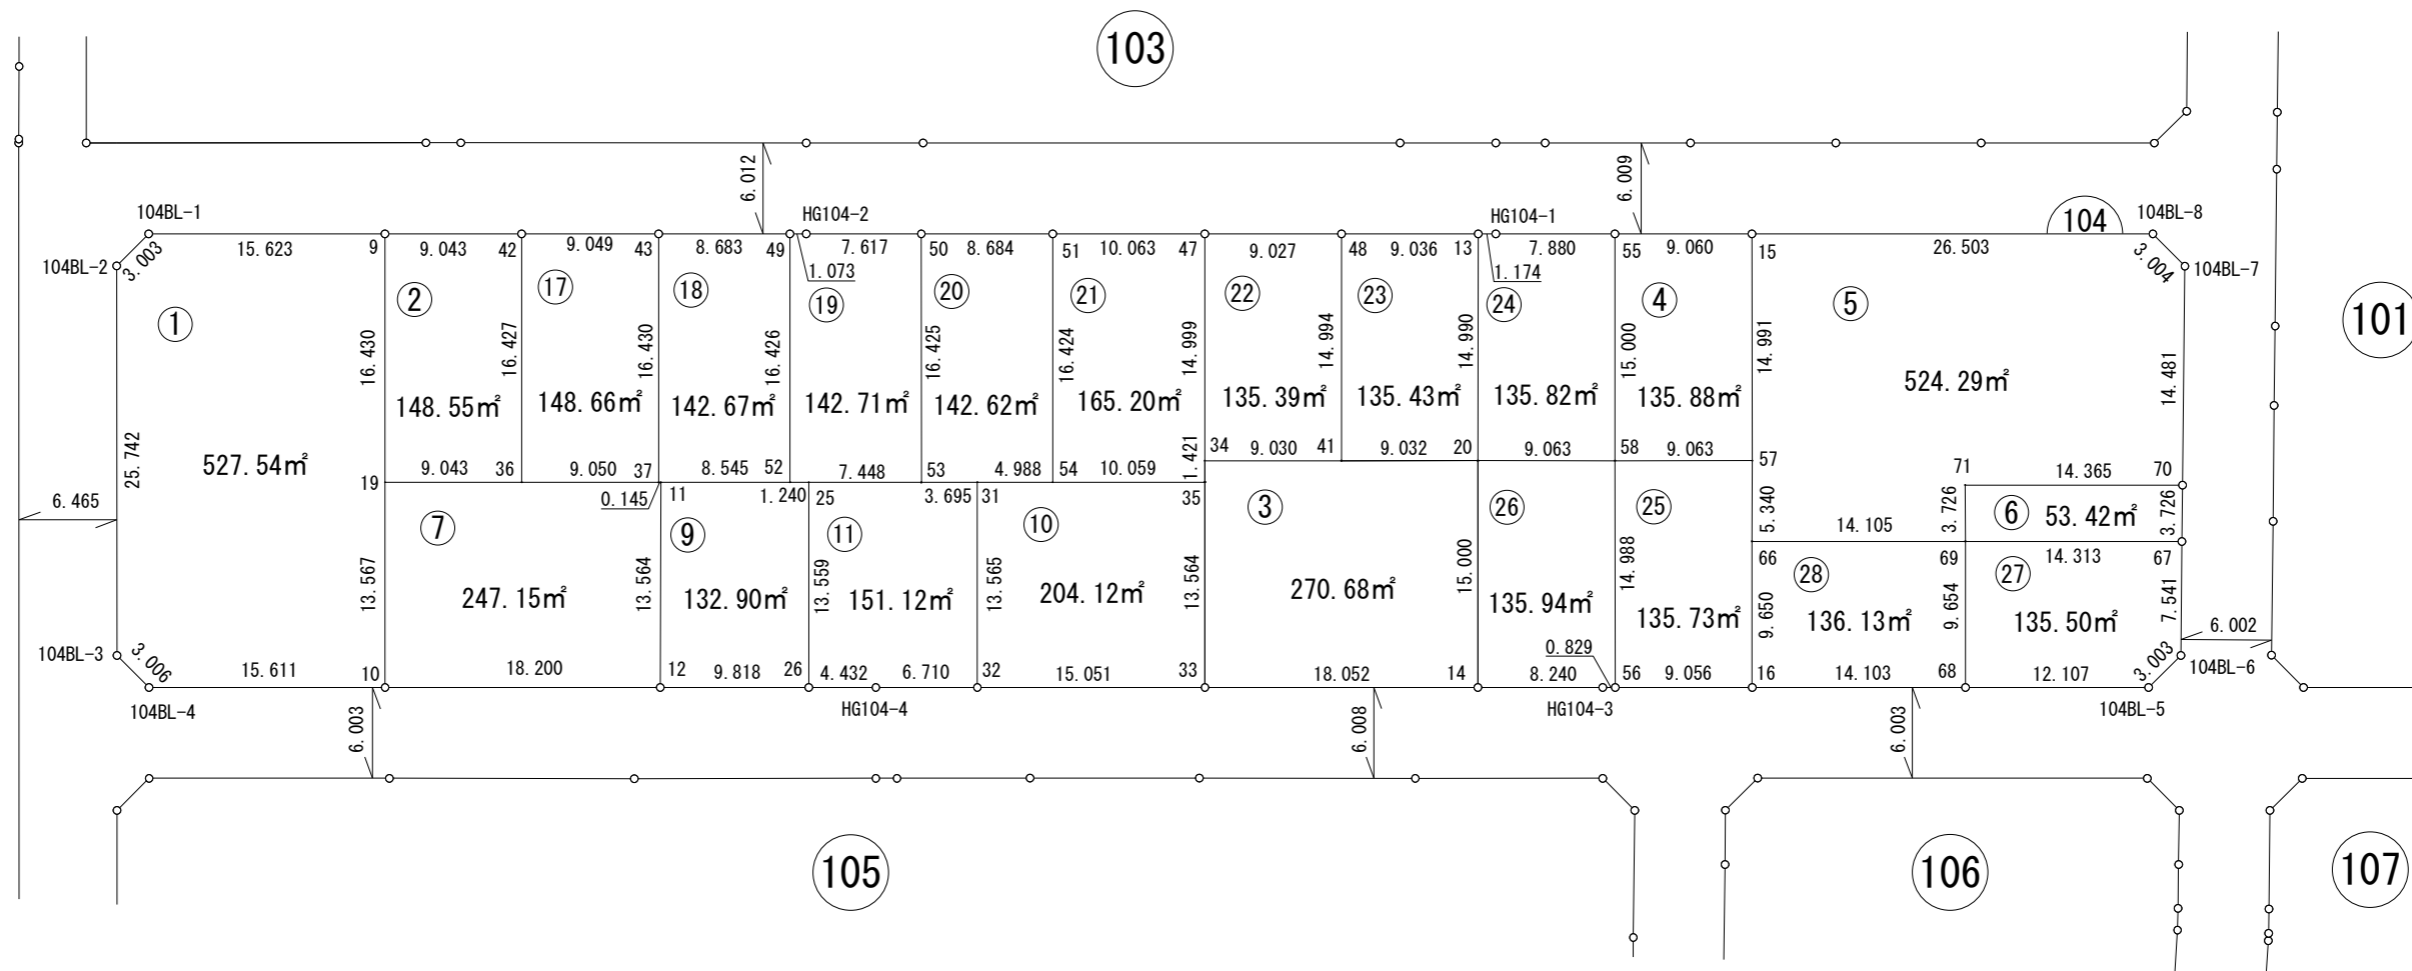


画地出来形確認測量図

街区番号	104BL
街区面積	4087.54㎡
画地面積	4087.45㎡

令和4年 7月25日

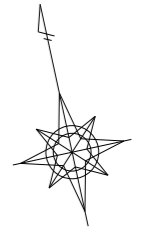

※世界測地系面積です。