
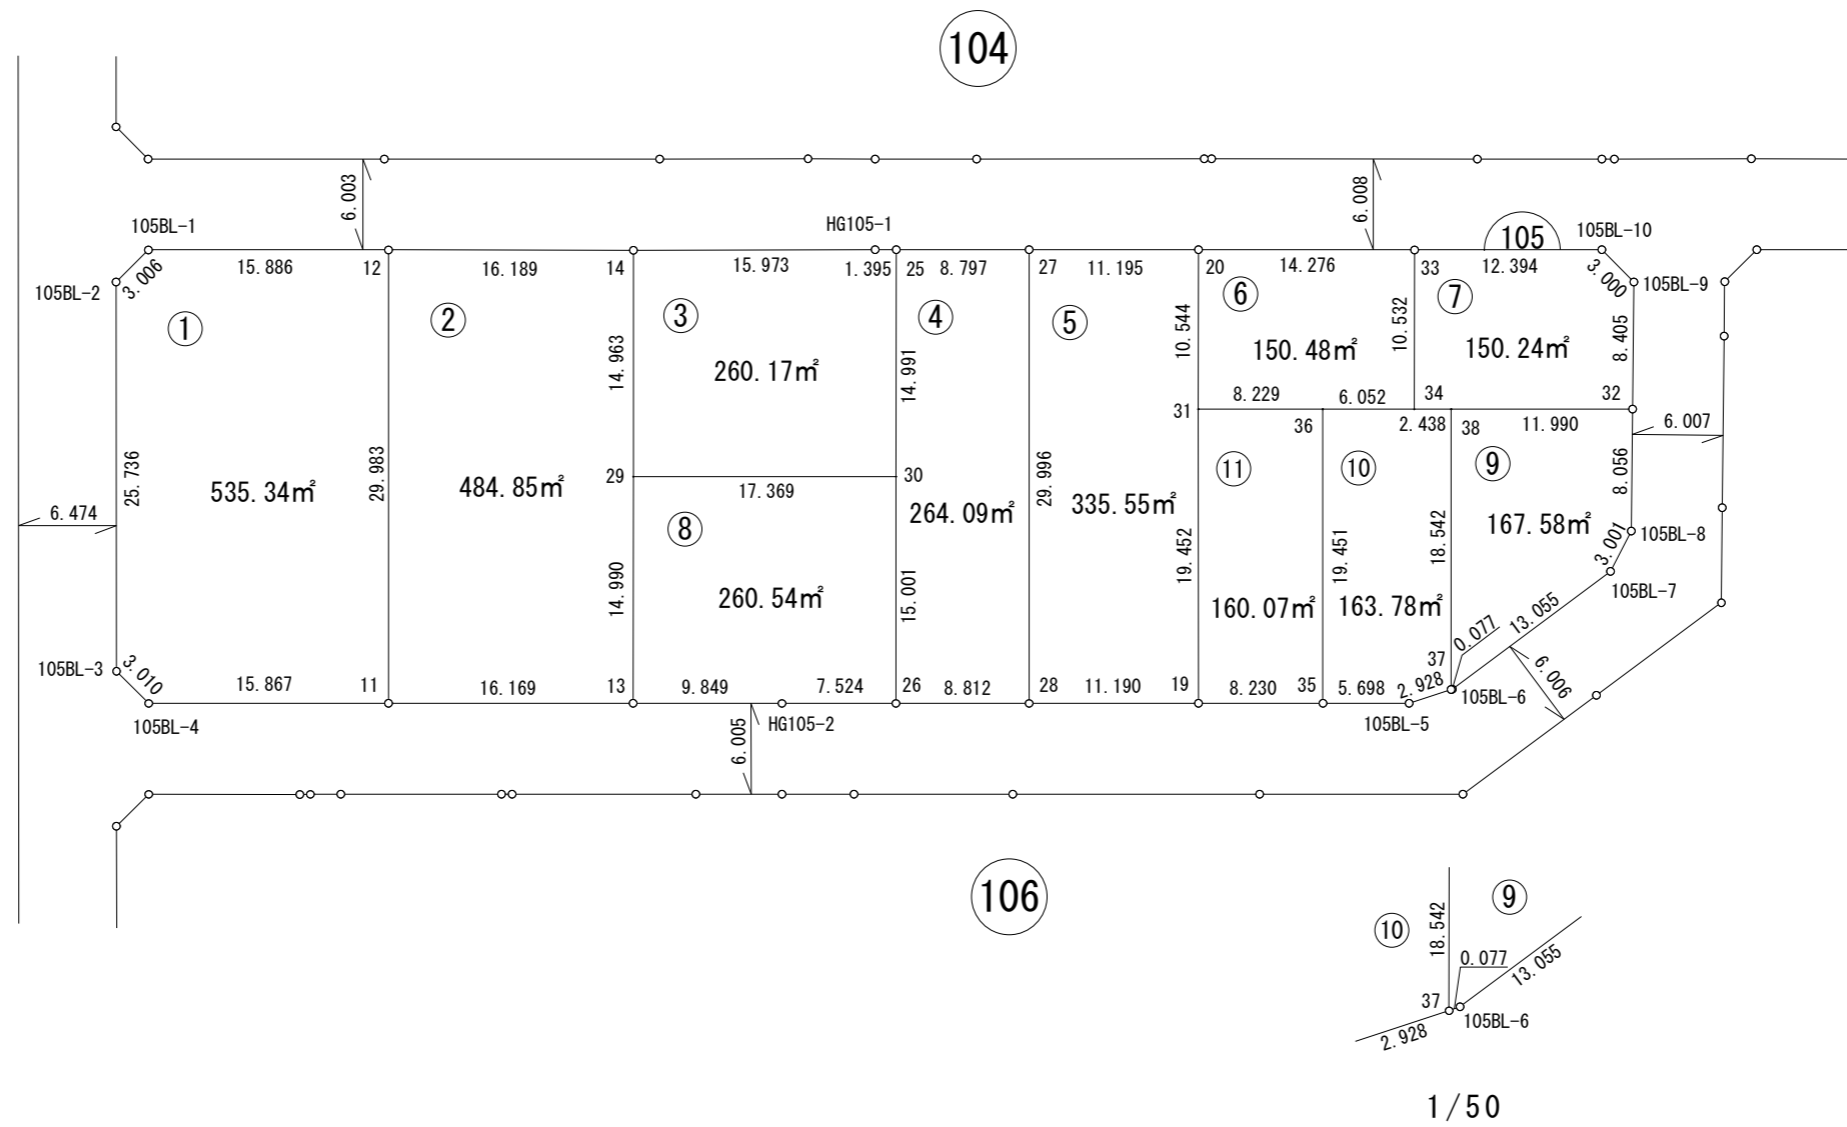


1:500

画地出来形確認測量図

街区番号	105BL
街区面積	2932.74㎡
画地面積	2932.69㎡

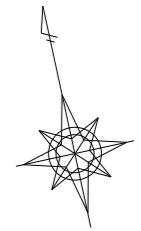

※世界測地系面積です。