
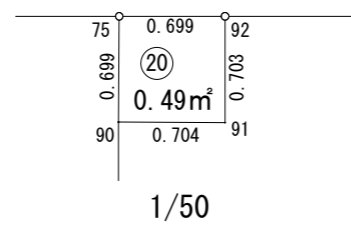
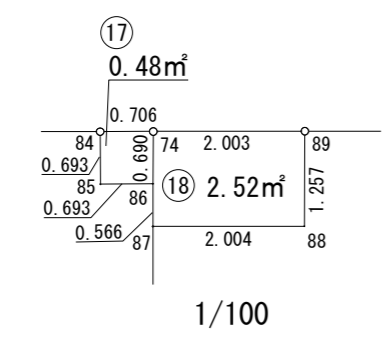


1:500

画地出来形確認測量図

街区番号	106BL
街区面積	4321.84㎡
画地面積	4321.74㎡

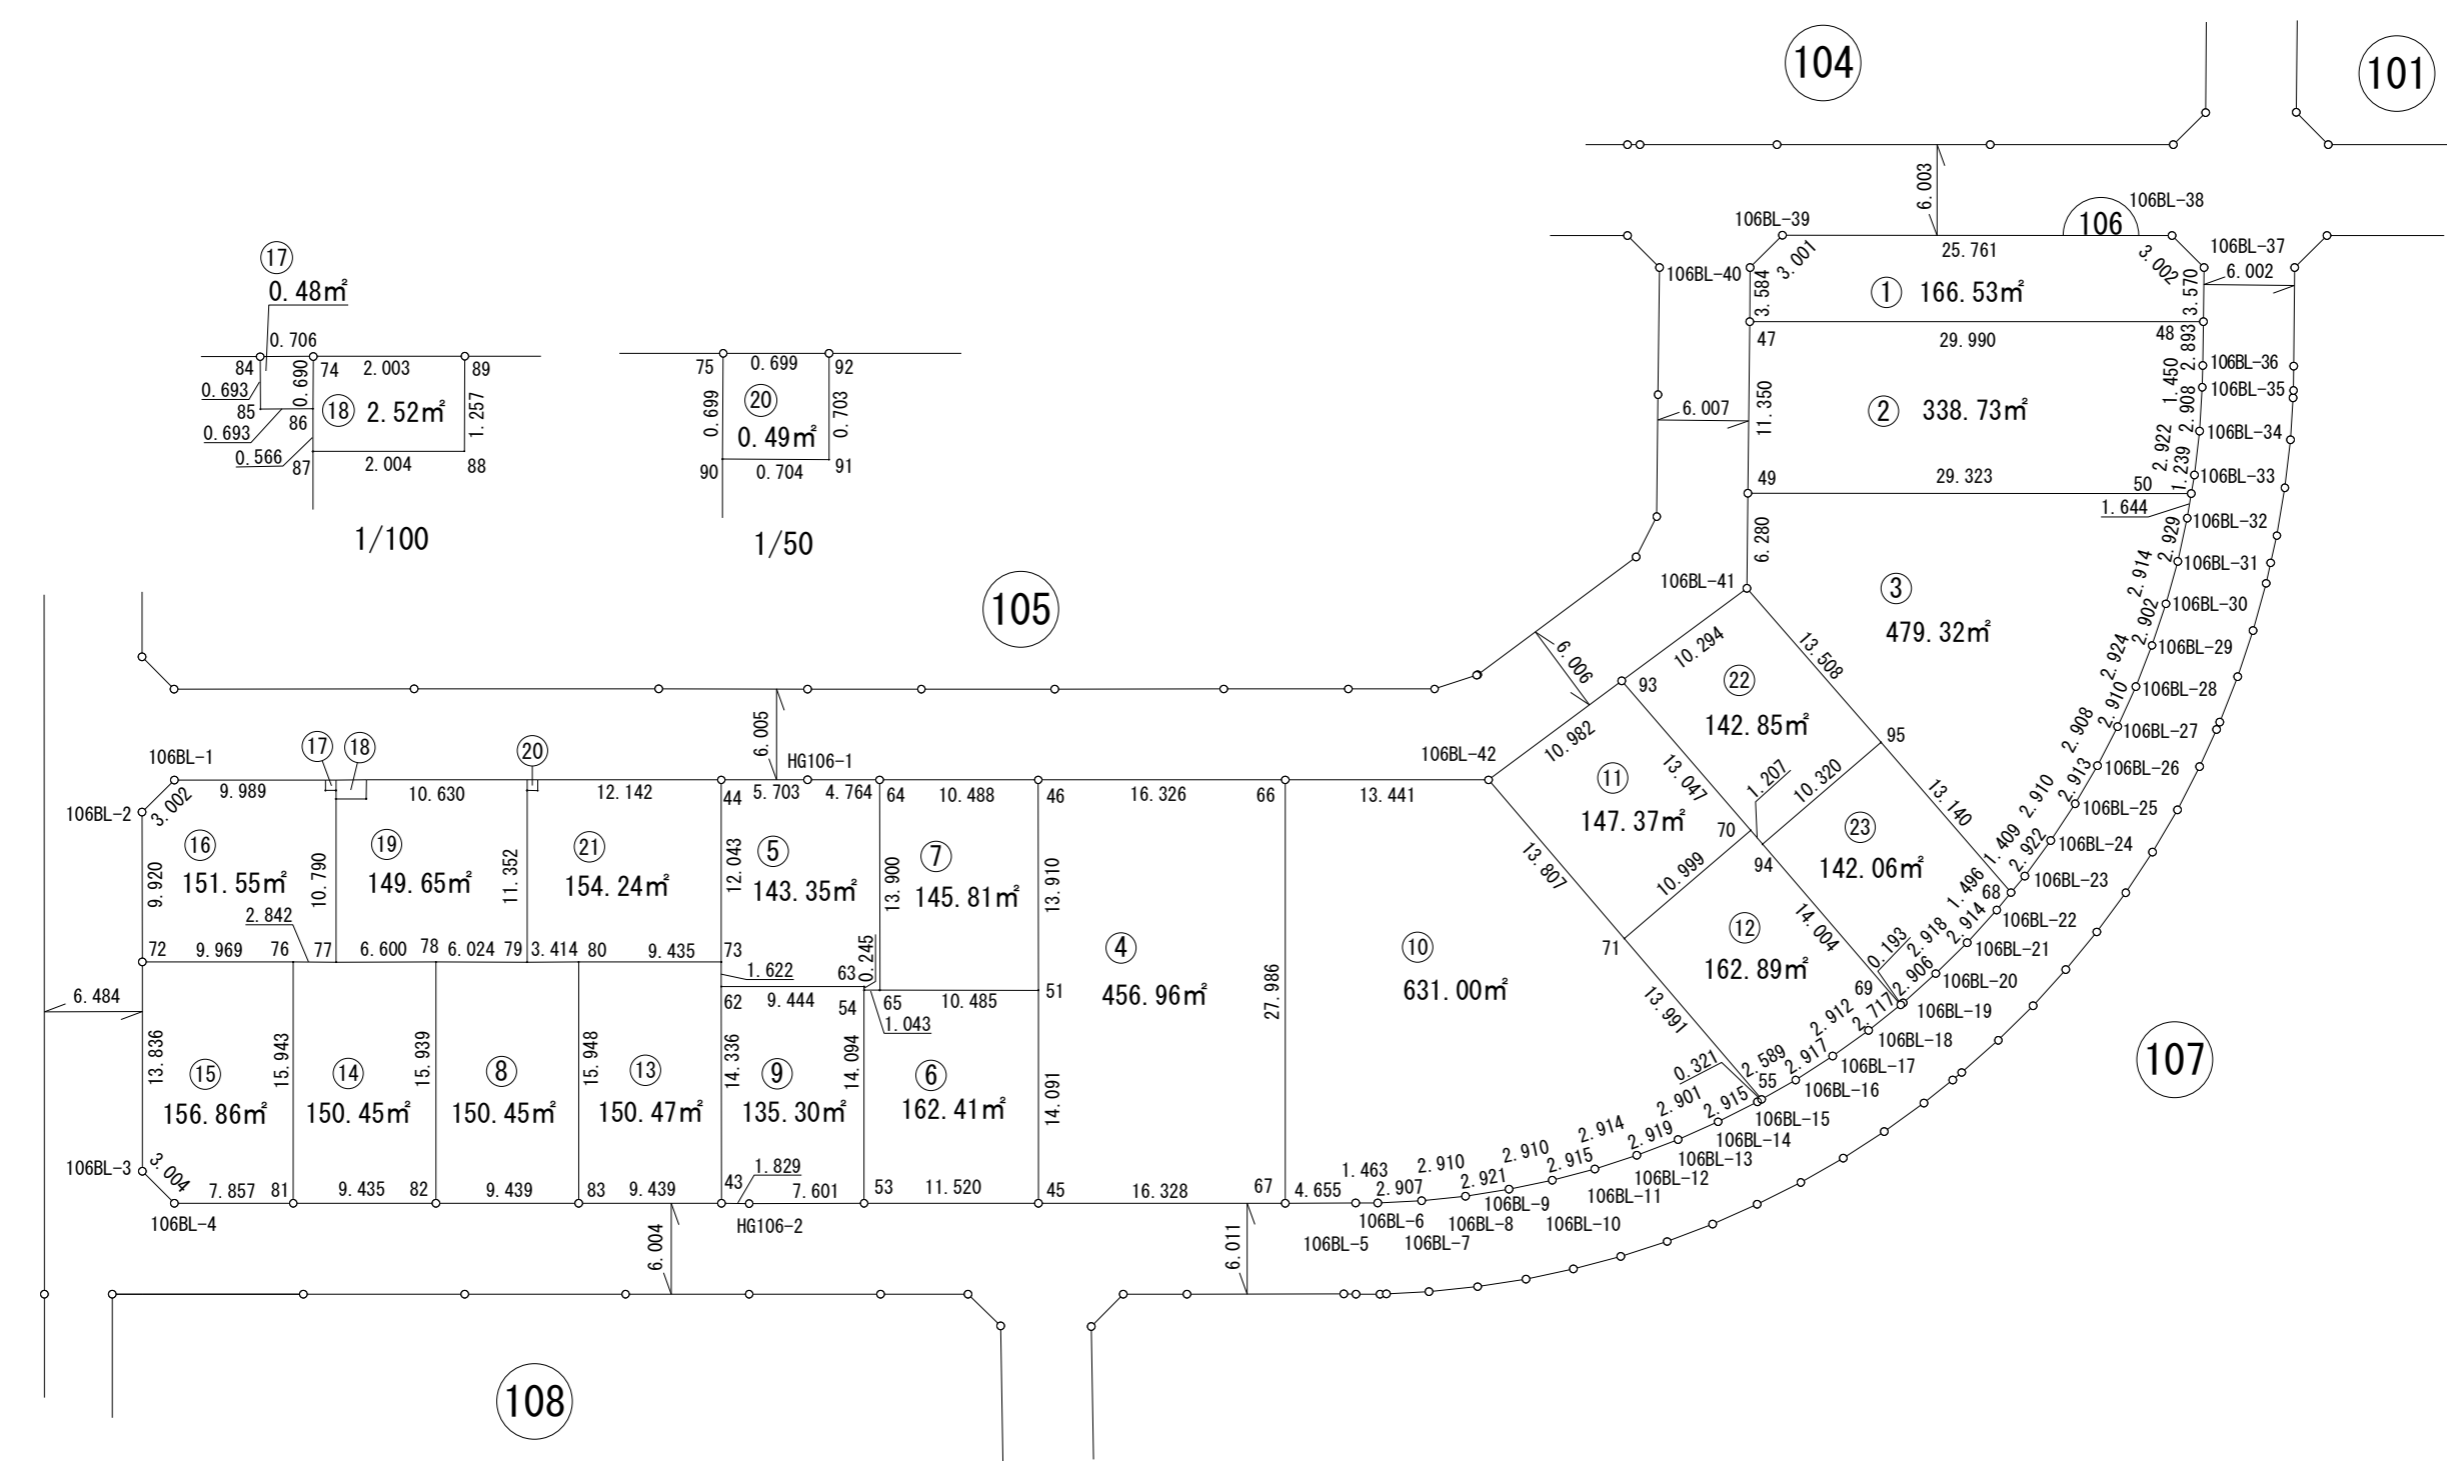

※世界測地系面積です。