


1:500

画地出来形確認測量図

街区番号	107BL
街区面積	4375.86㎡
画地面積	4375.79㎡

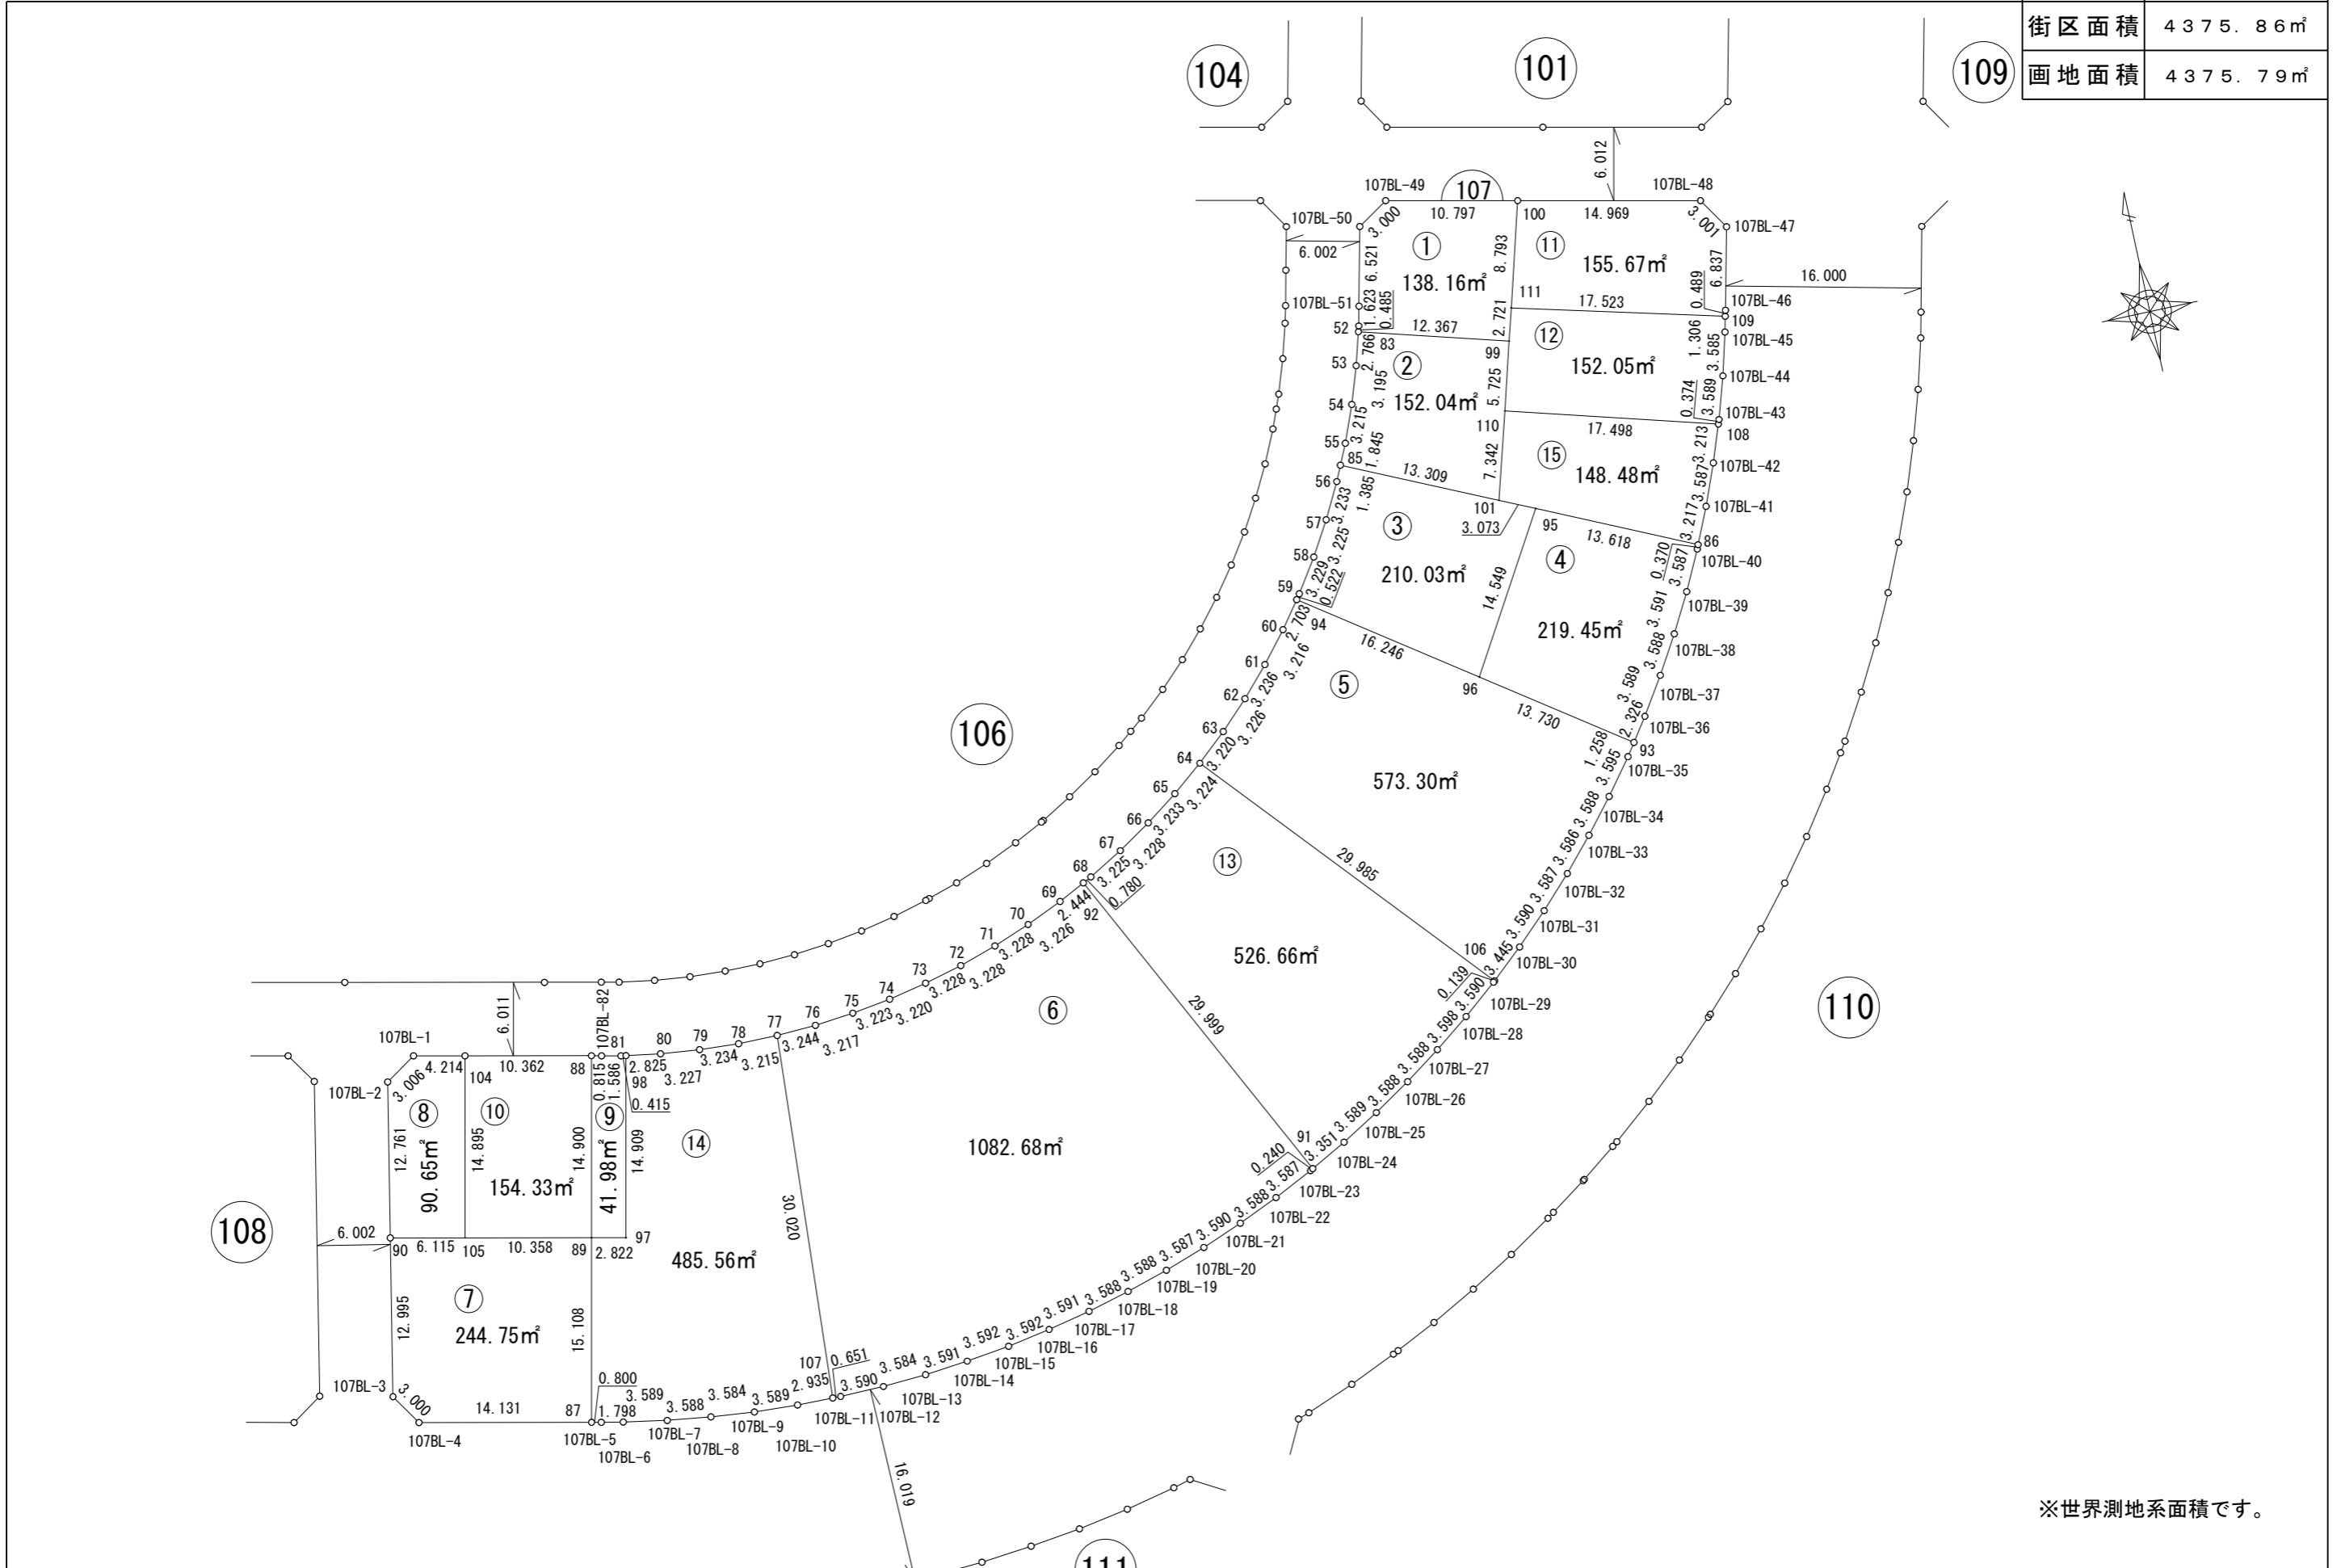

※世界測地系面積です。