
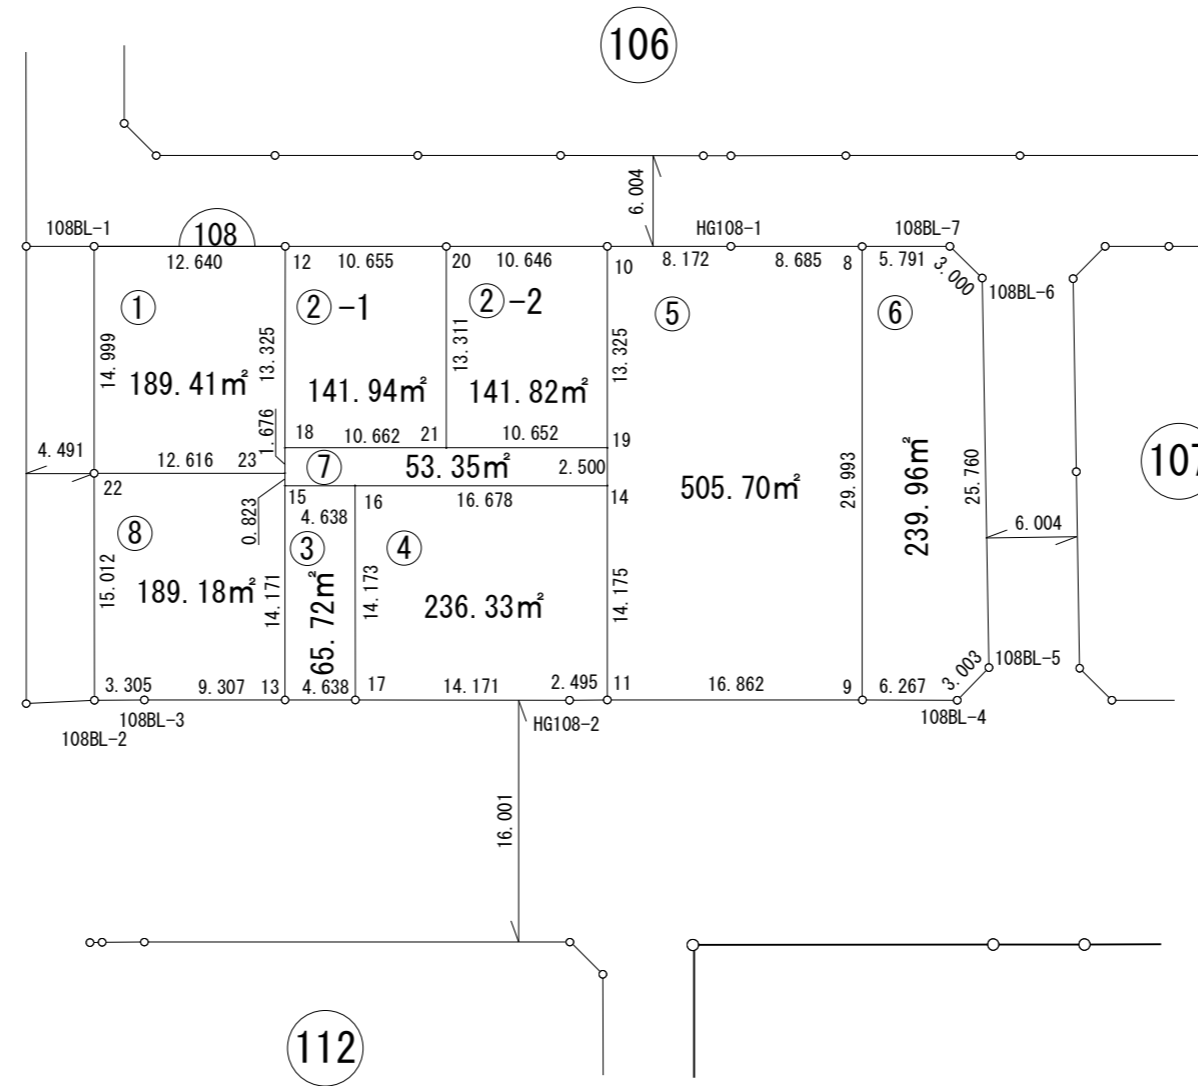


画地出来形確認測量図

街区番号	108BL
街区面積	1763.45㎡
画地面積	1763.41㎡

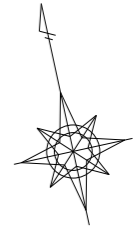

※世界測地系面積です。