
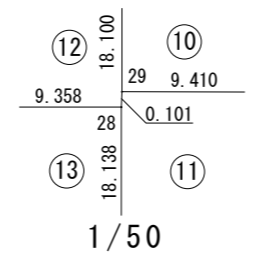
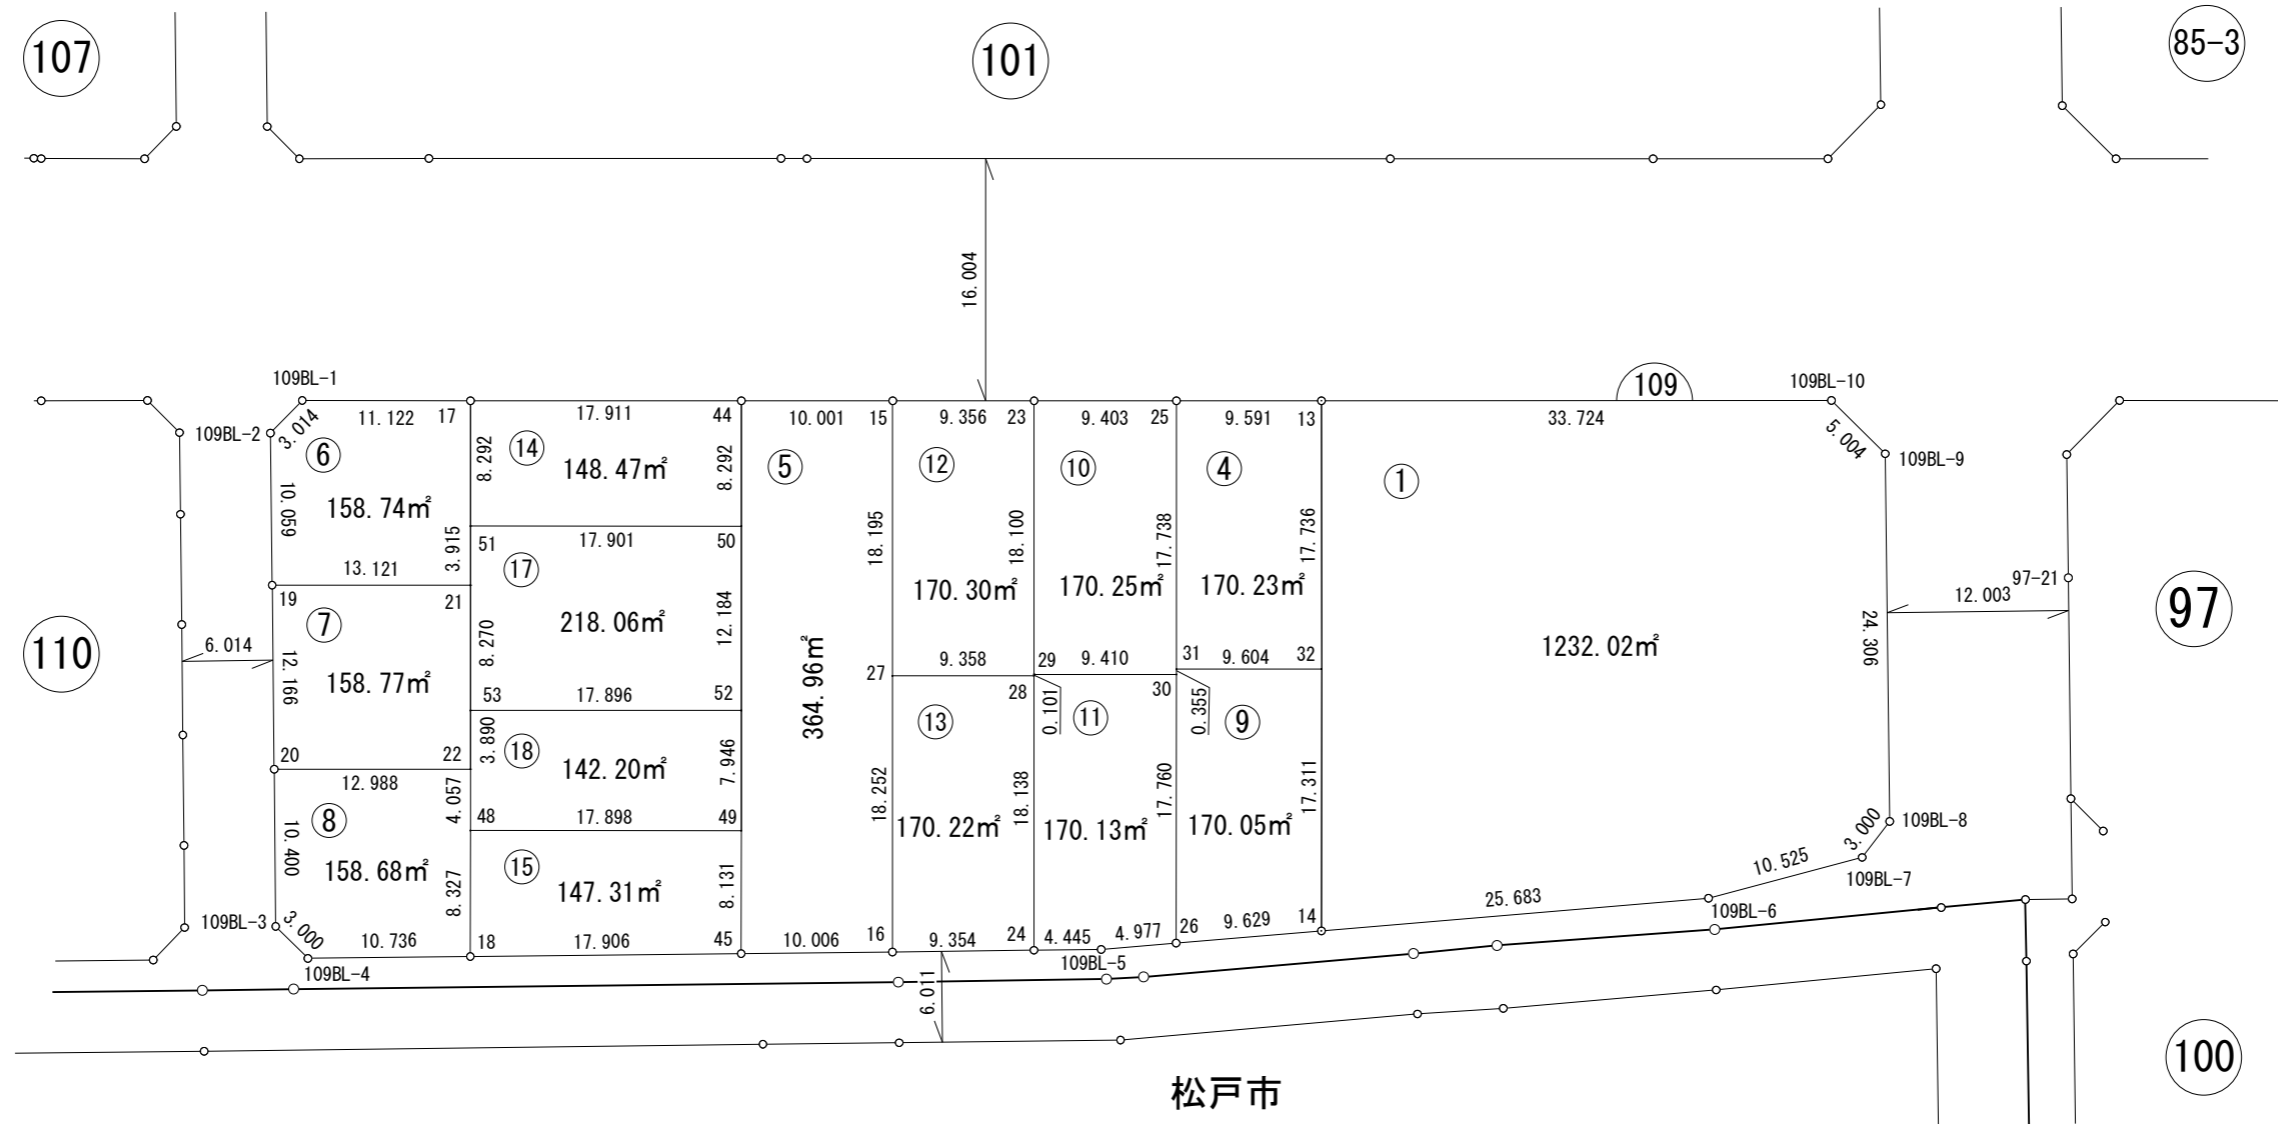


画地出来形確認測量図

街区番号	109BL
街区面積	3750.44㎡
画地面積	3750.39㎡

令和4年 7月17日

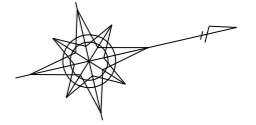

松戸市

※世界測地系面積です。