
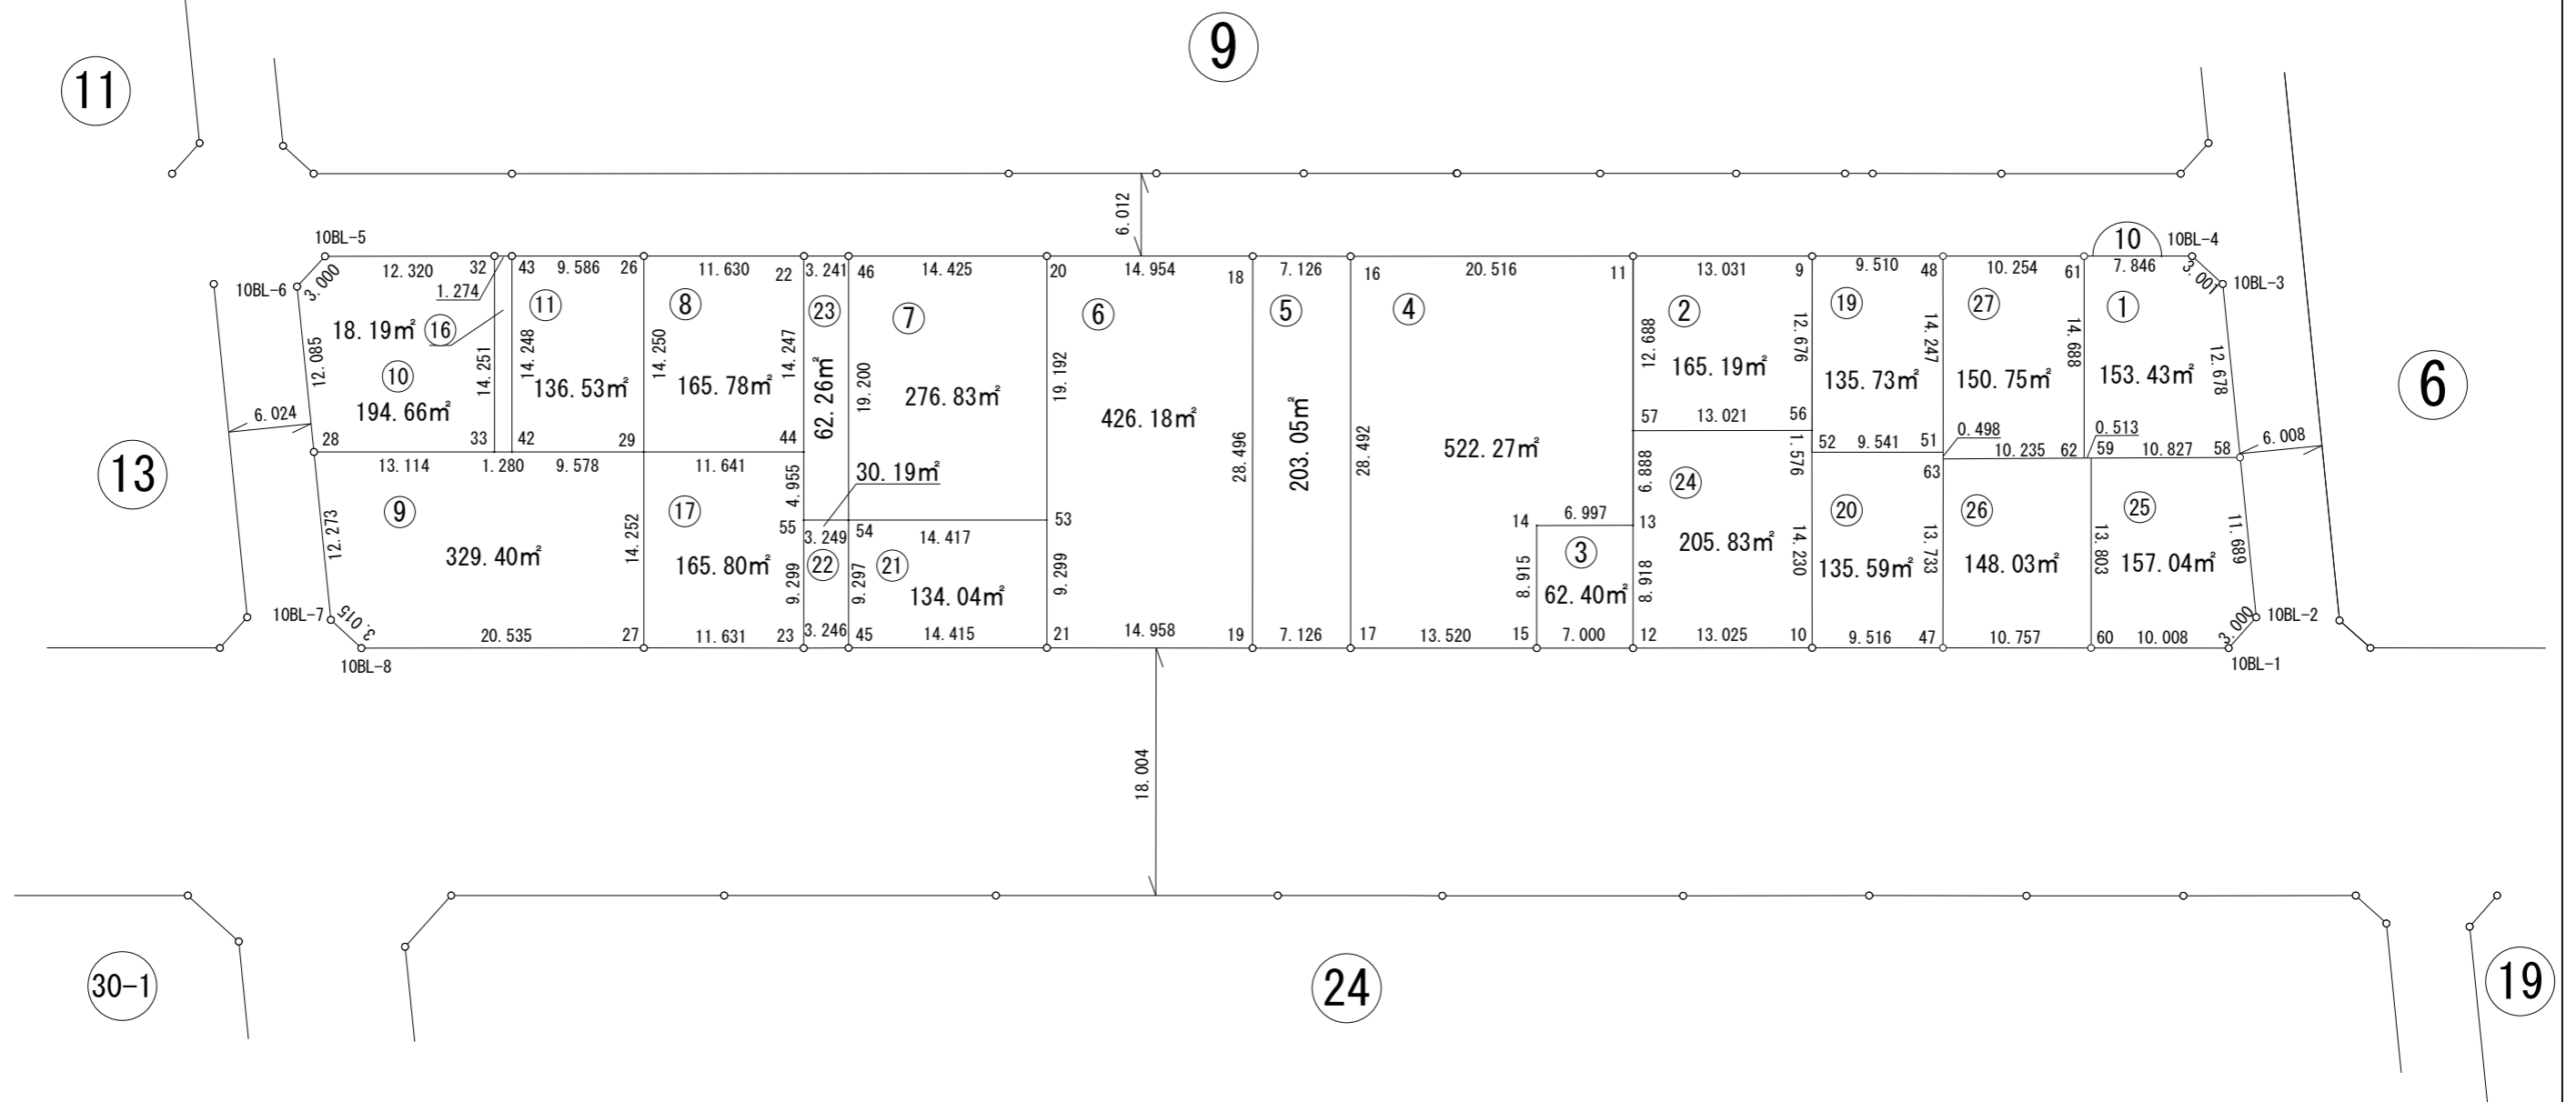


1:500

画地出来形確認測量図

街区番号	10BL
街区面積	3979.26㎡
画地面積	3979.17㎡

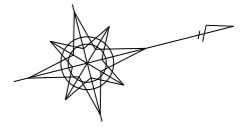

※世界測地系面積です。