


1:500

画地出来形確認測量図

| | |
|------|-----------------------|
| 街区番号 | 110BL |
| 街区面積 | 5954.57m ² |
| 画地面積 | 5954.50m ² |

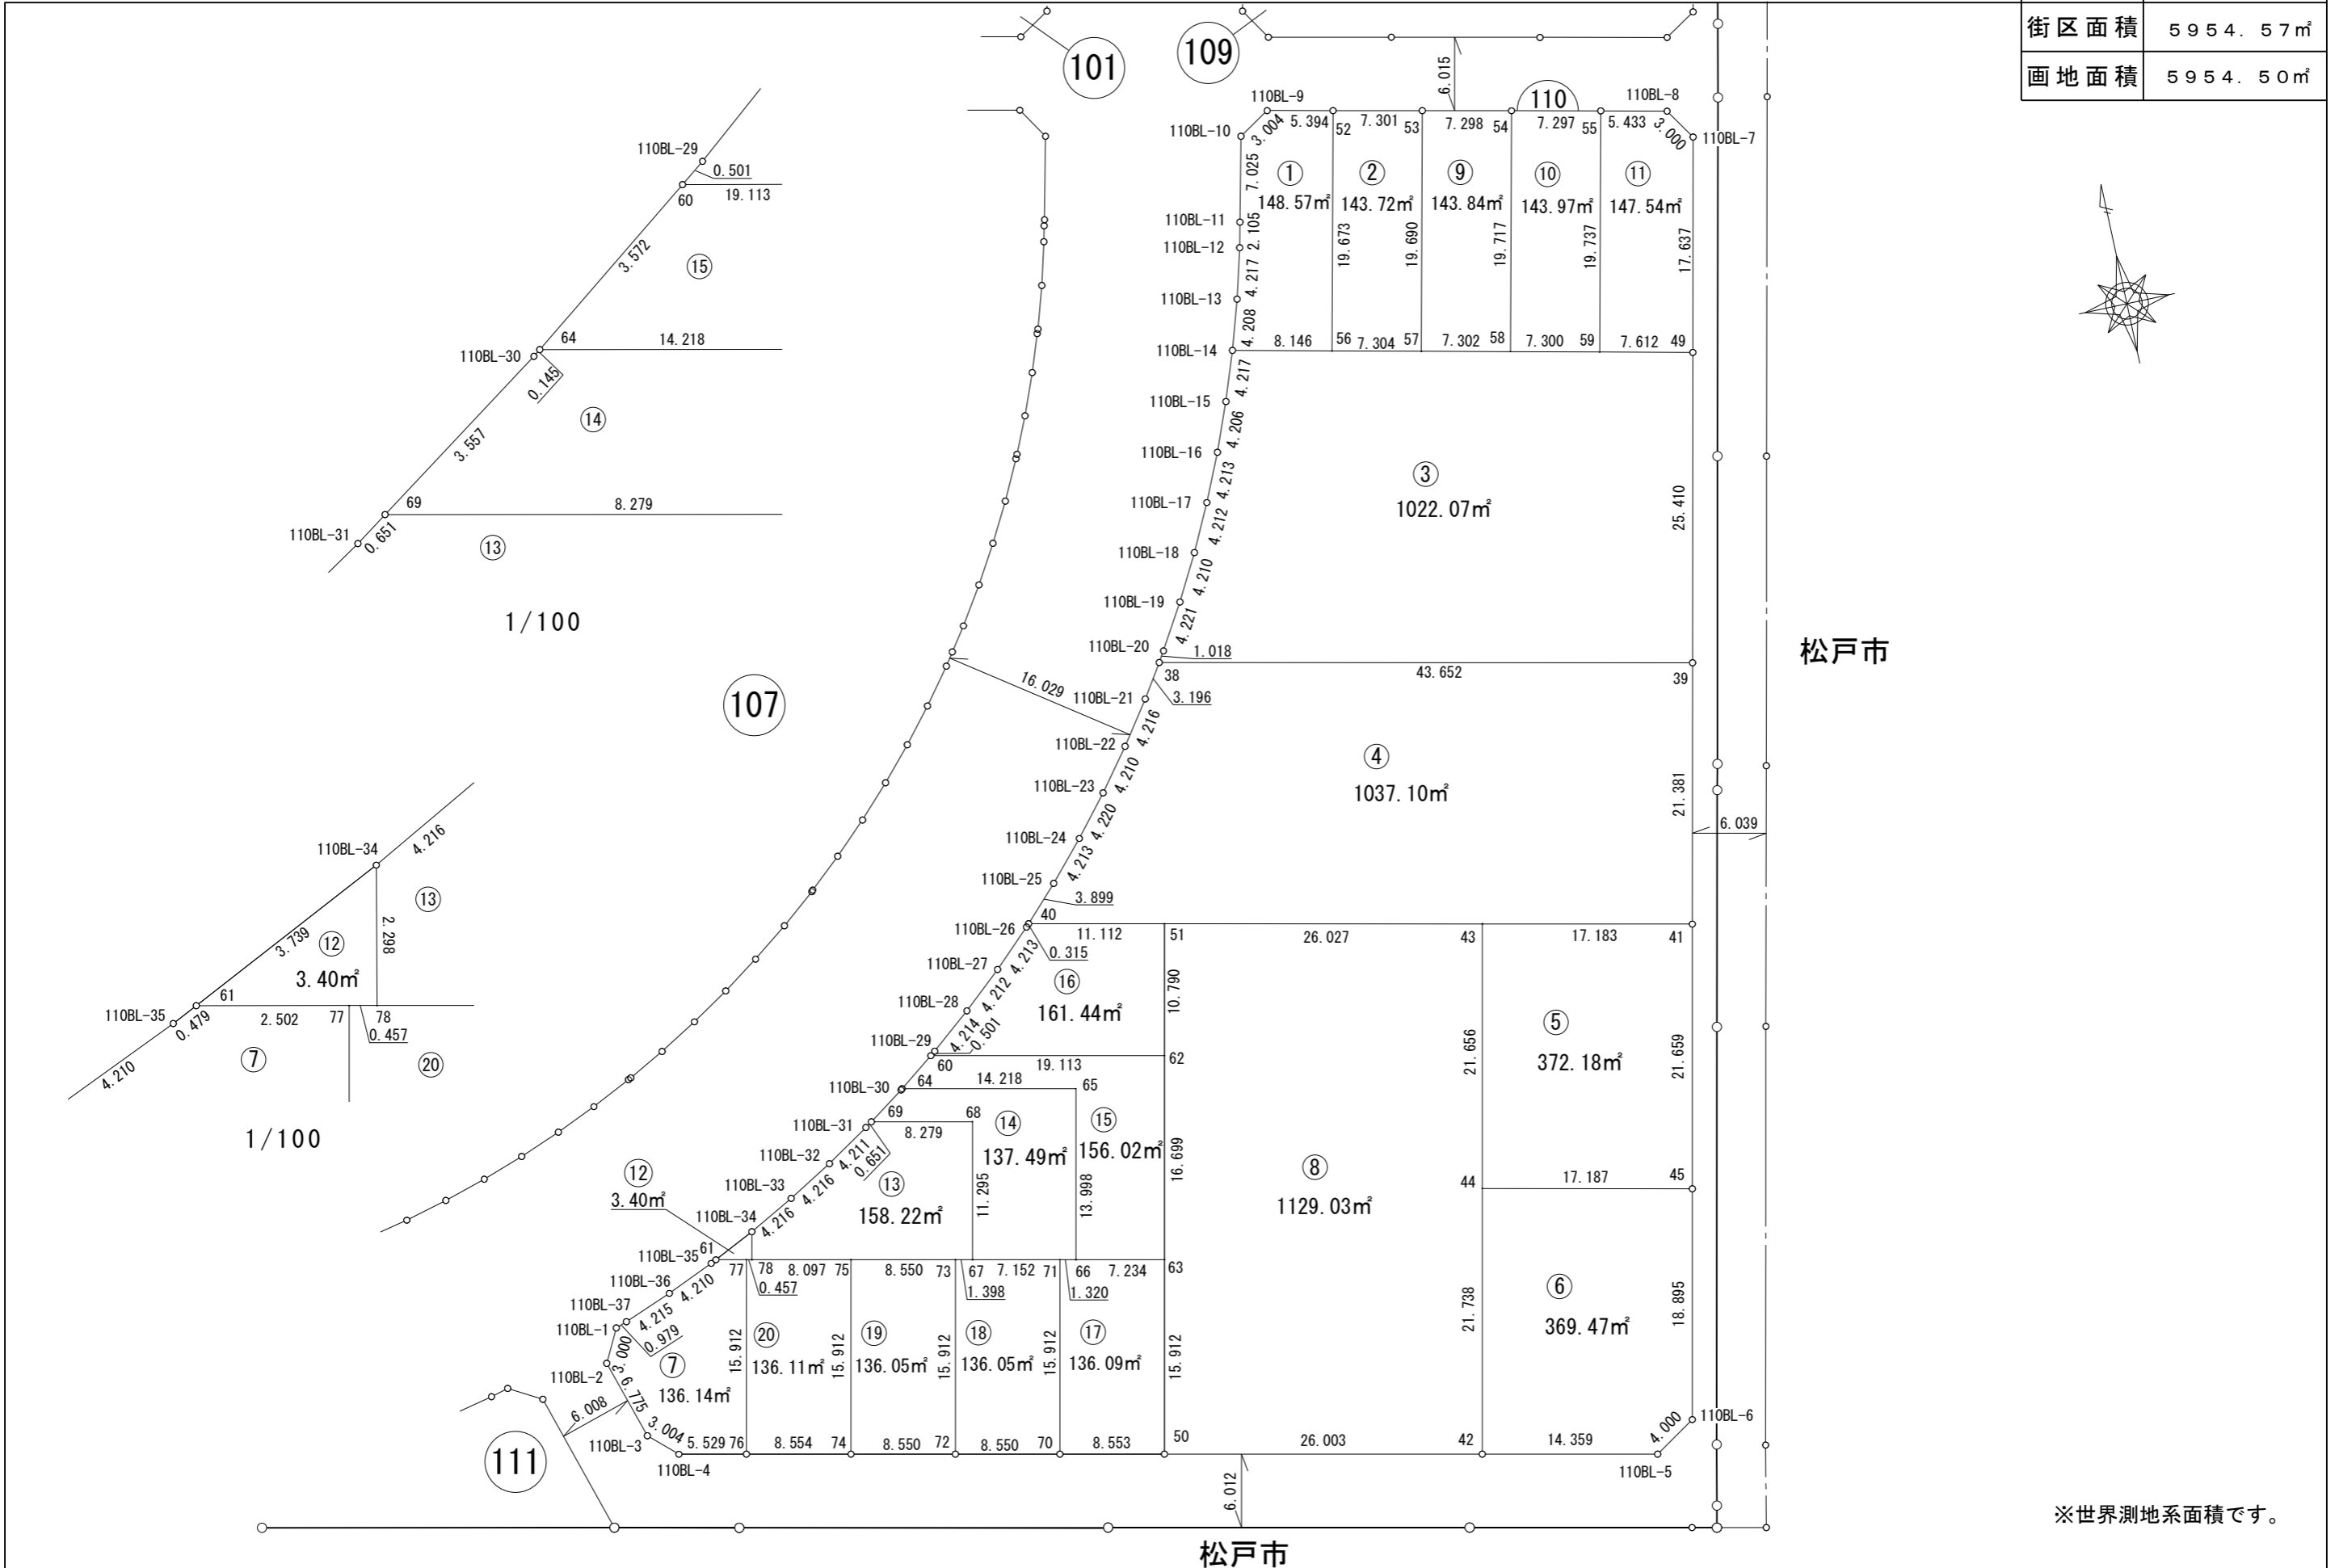

※世界測地系面積です。