
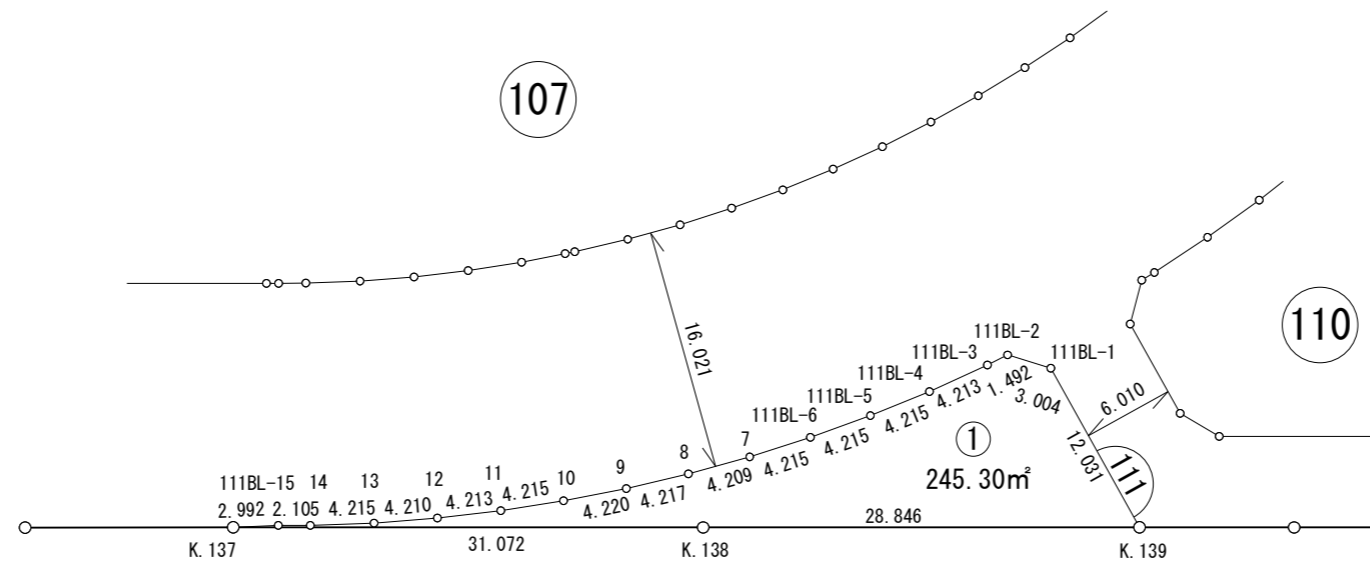


1:500

画地出来形確認測量図

街区番号	111BL
街区面積	245.30㎡
画地面積	245.30㎡

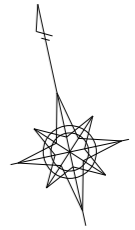

松戸市

※世界測地系面積です。