
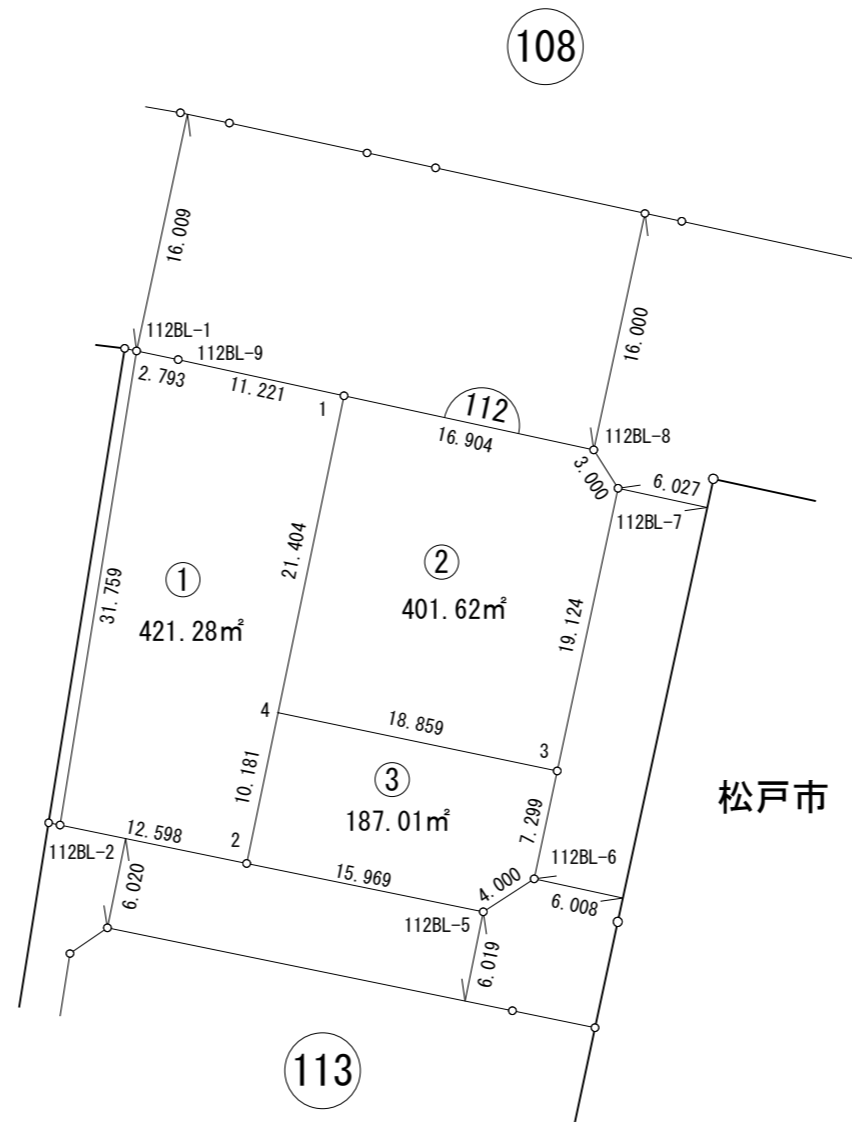


画地出来形確認測量図

街区番号	112BL
街区面積	1009.92㎡
画地面積	1009.91㎡

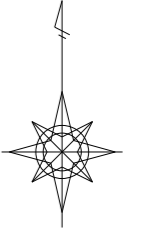

松戸市

※世界測地系面積です。