
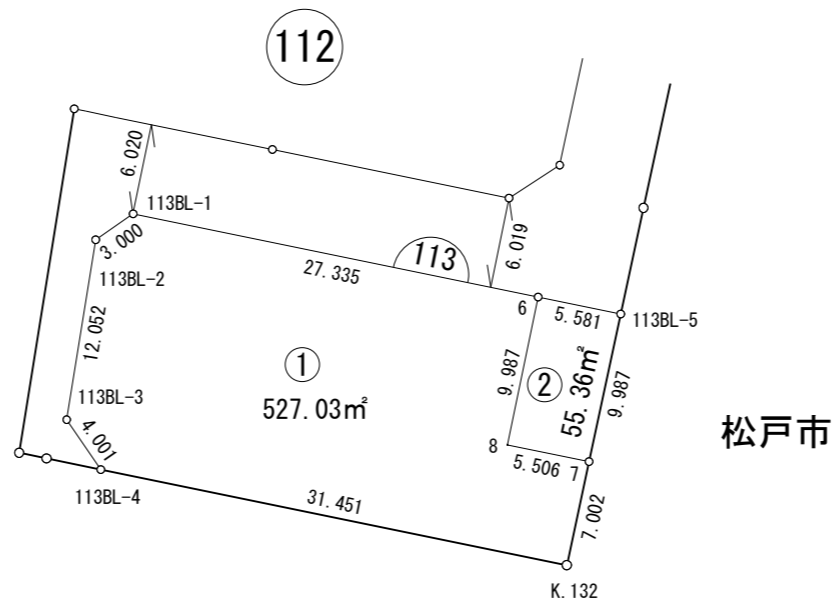


1:500

画地出来形確認測量図

街区番号	113BL
街区面積	582.39㎡
画地面積	582.39㎡

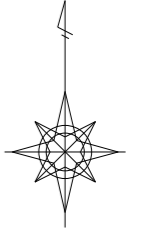

※世界測地系面積です。