
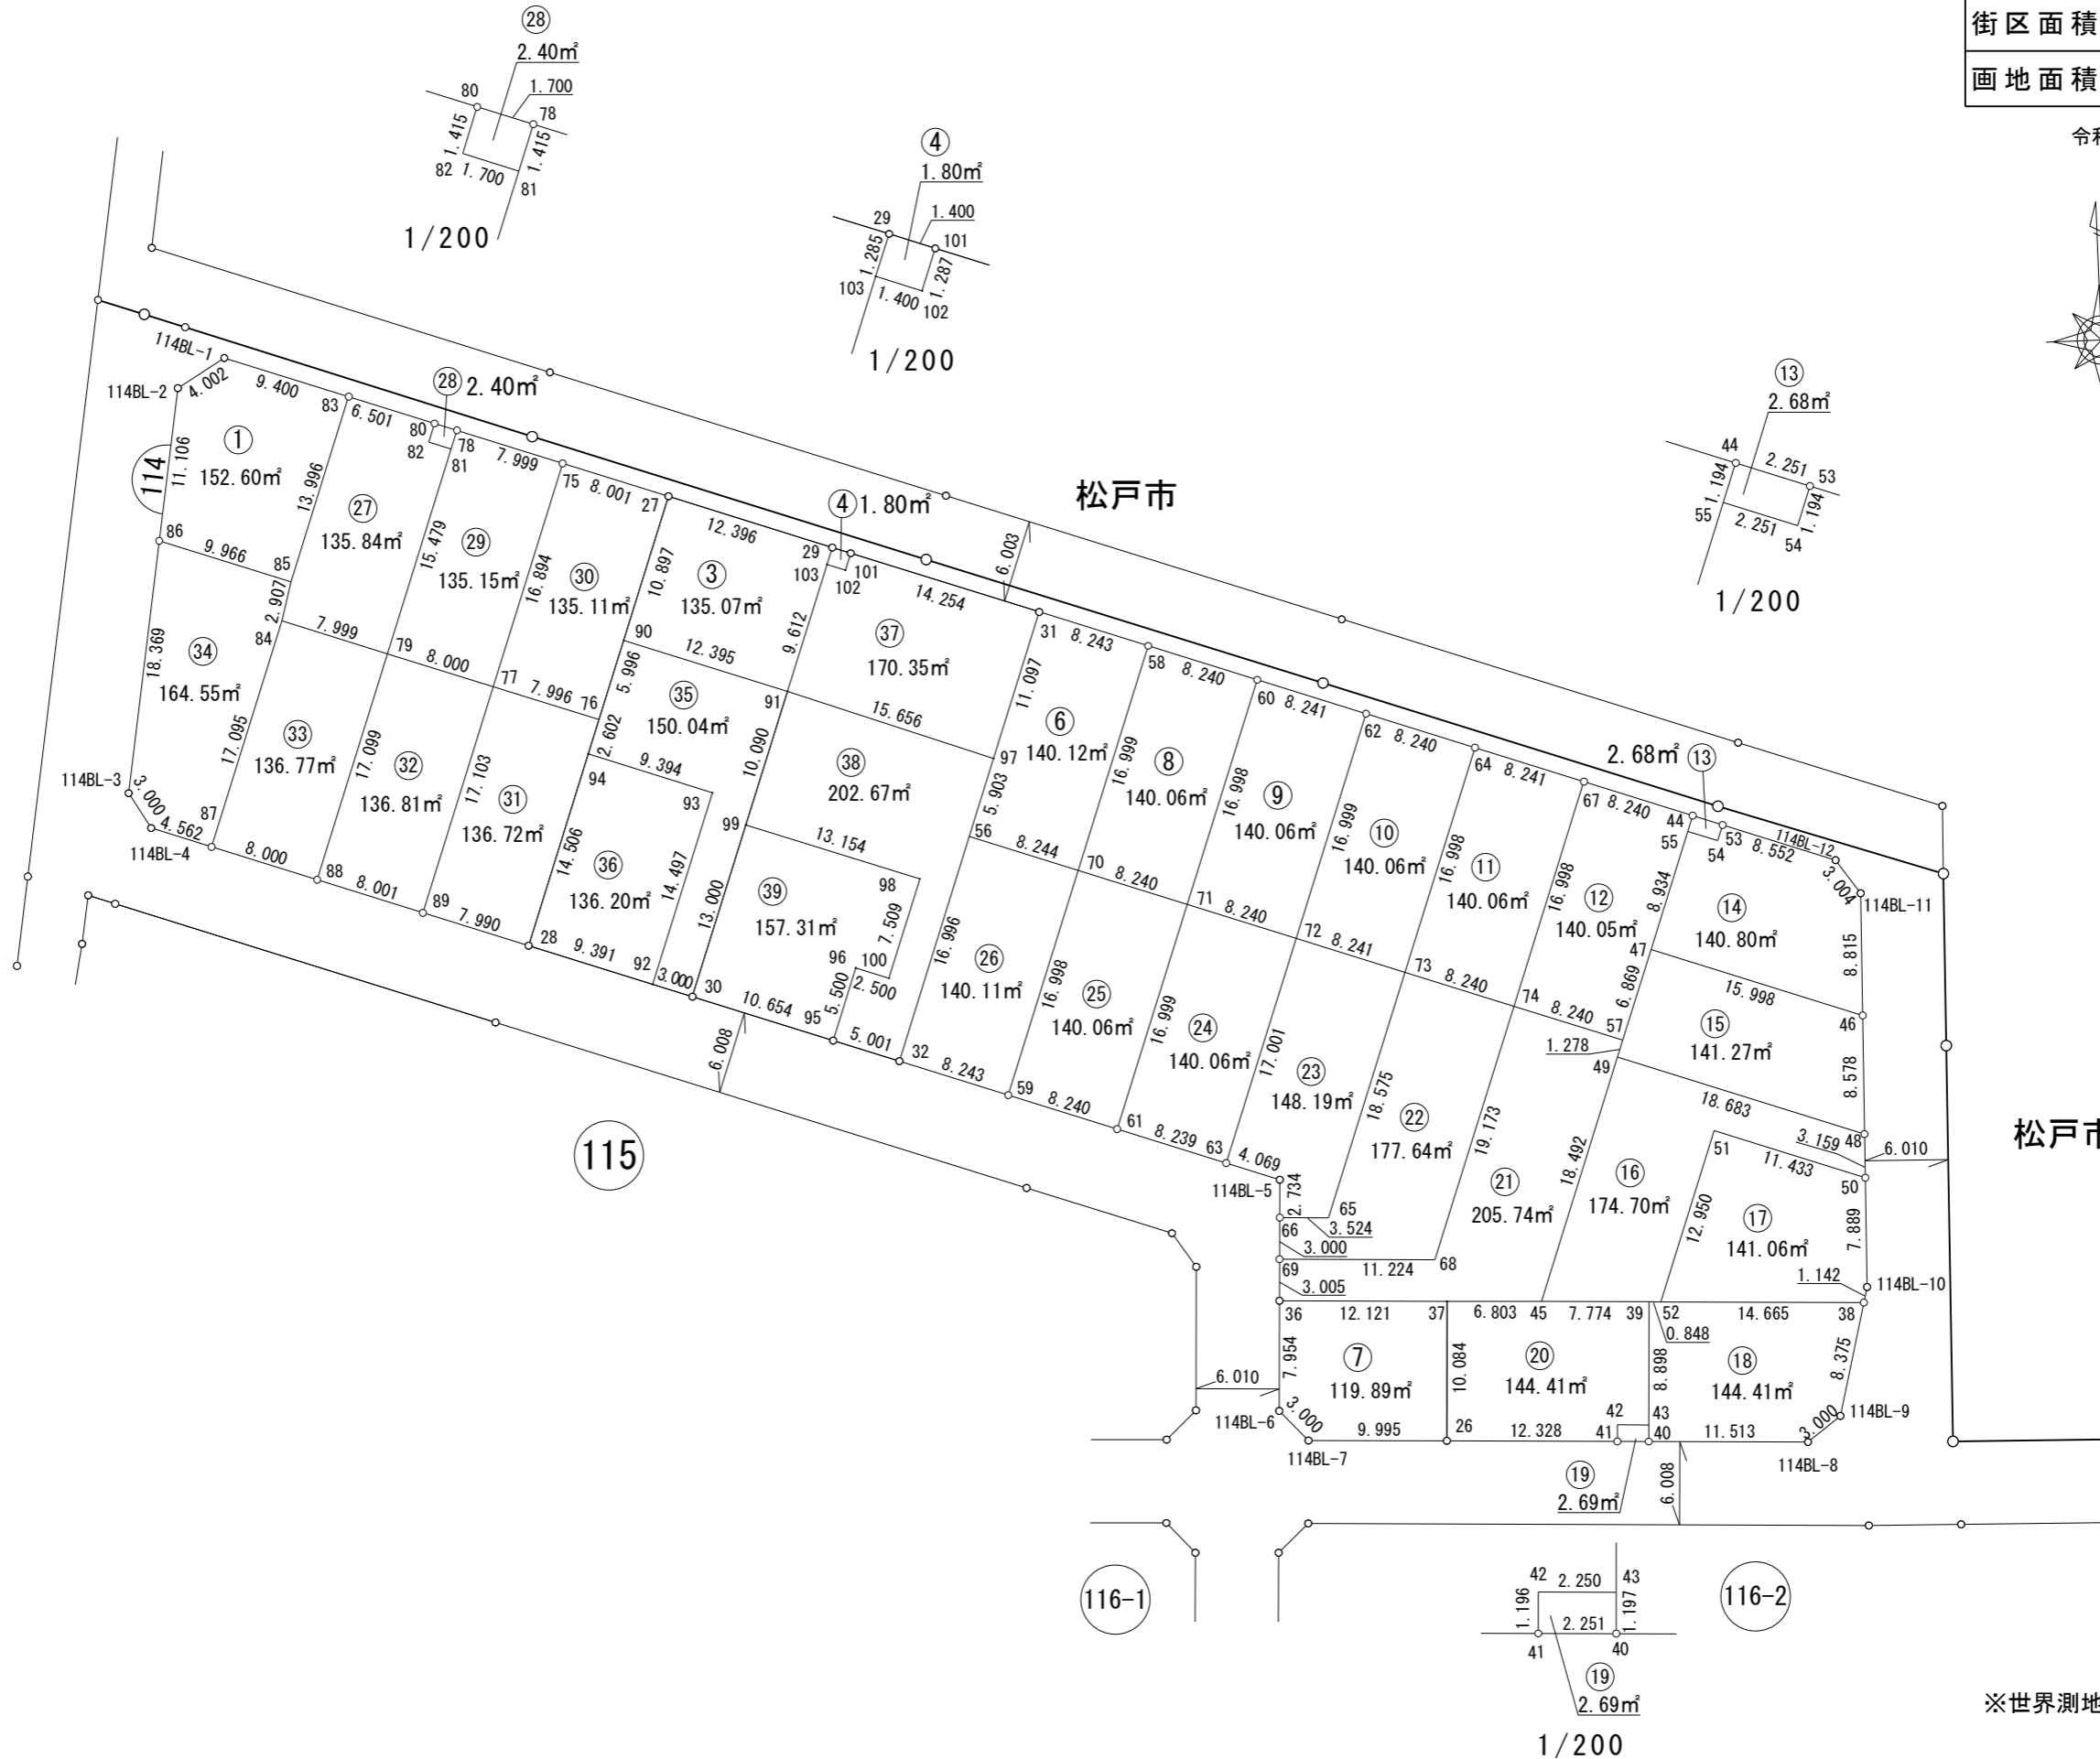


画地出来形確認測量図

街区番号	114BL
街区面積	4893.70㎡
画地面積	4893.51㎡

令和4年12月15日調整

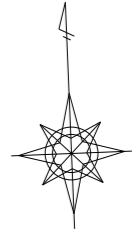

松戸市

※世界測地系面積です。