
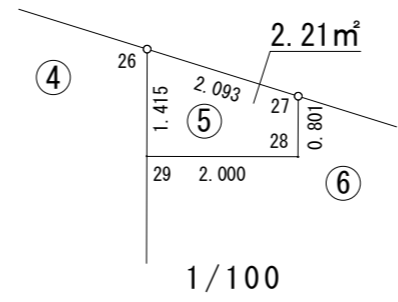
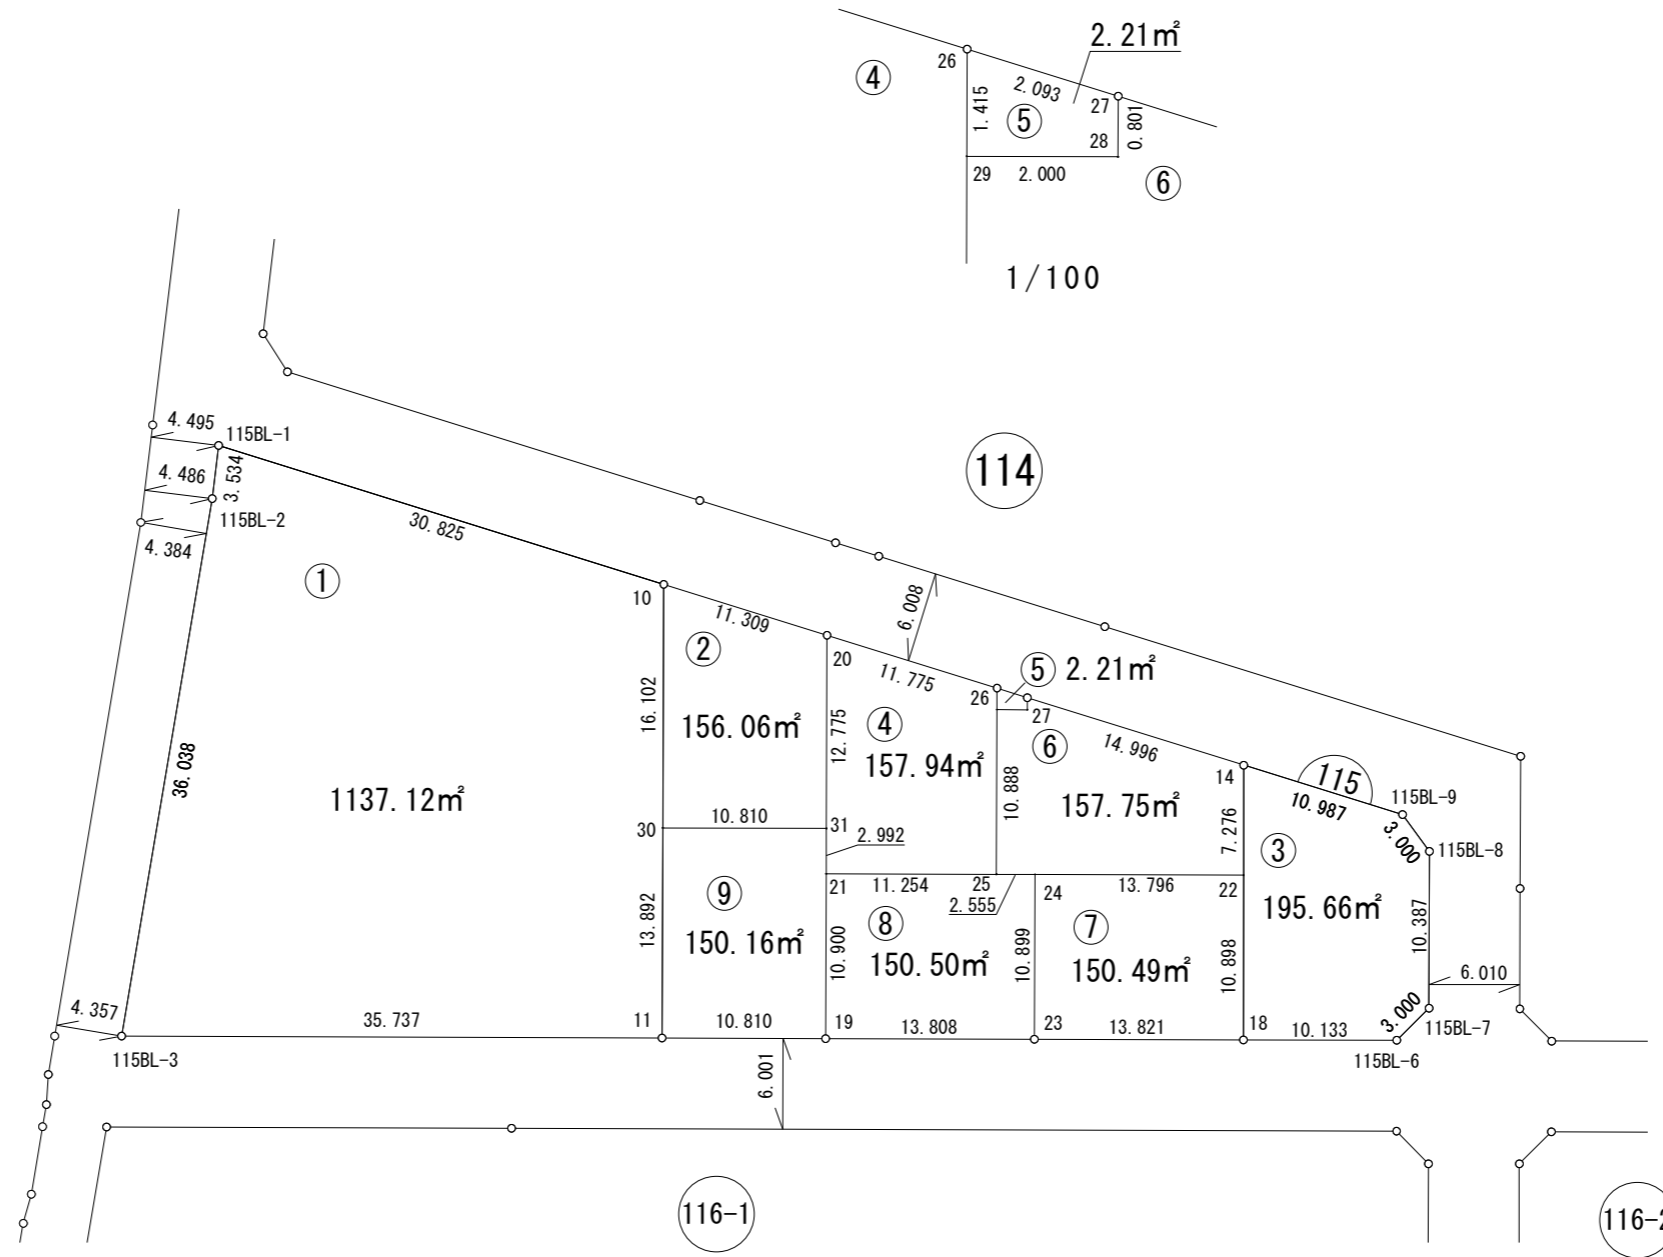


画地出来形確認測量図

街区番号	115BL
街区面積	2257.92㎡
画地面積	2257.89㎡

令和元年 7月29日

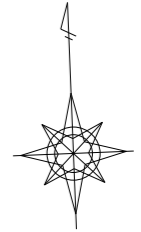

※世界測地系面積です。