
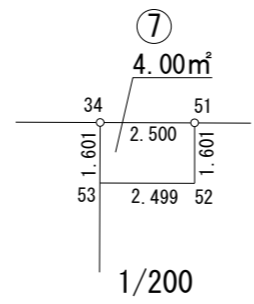
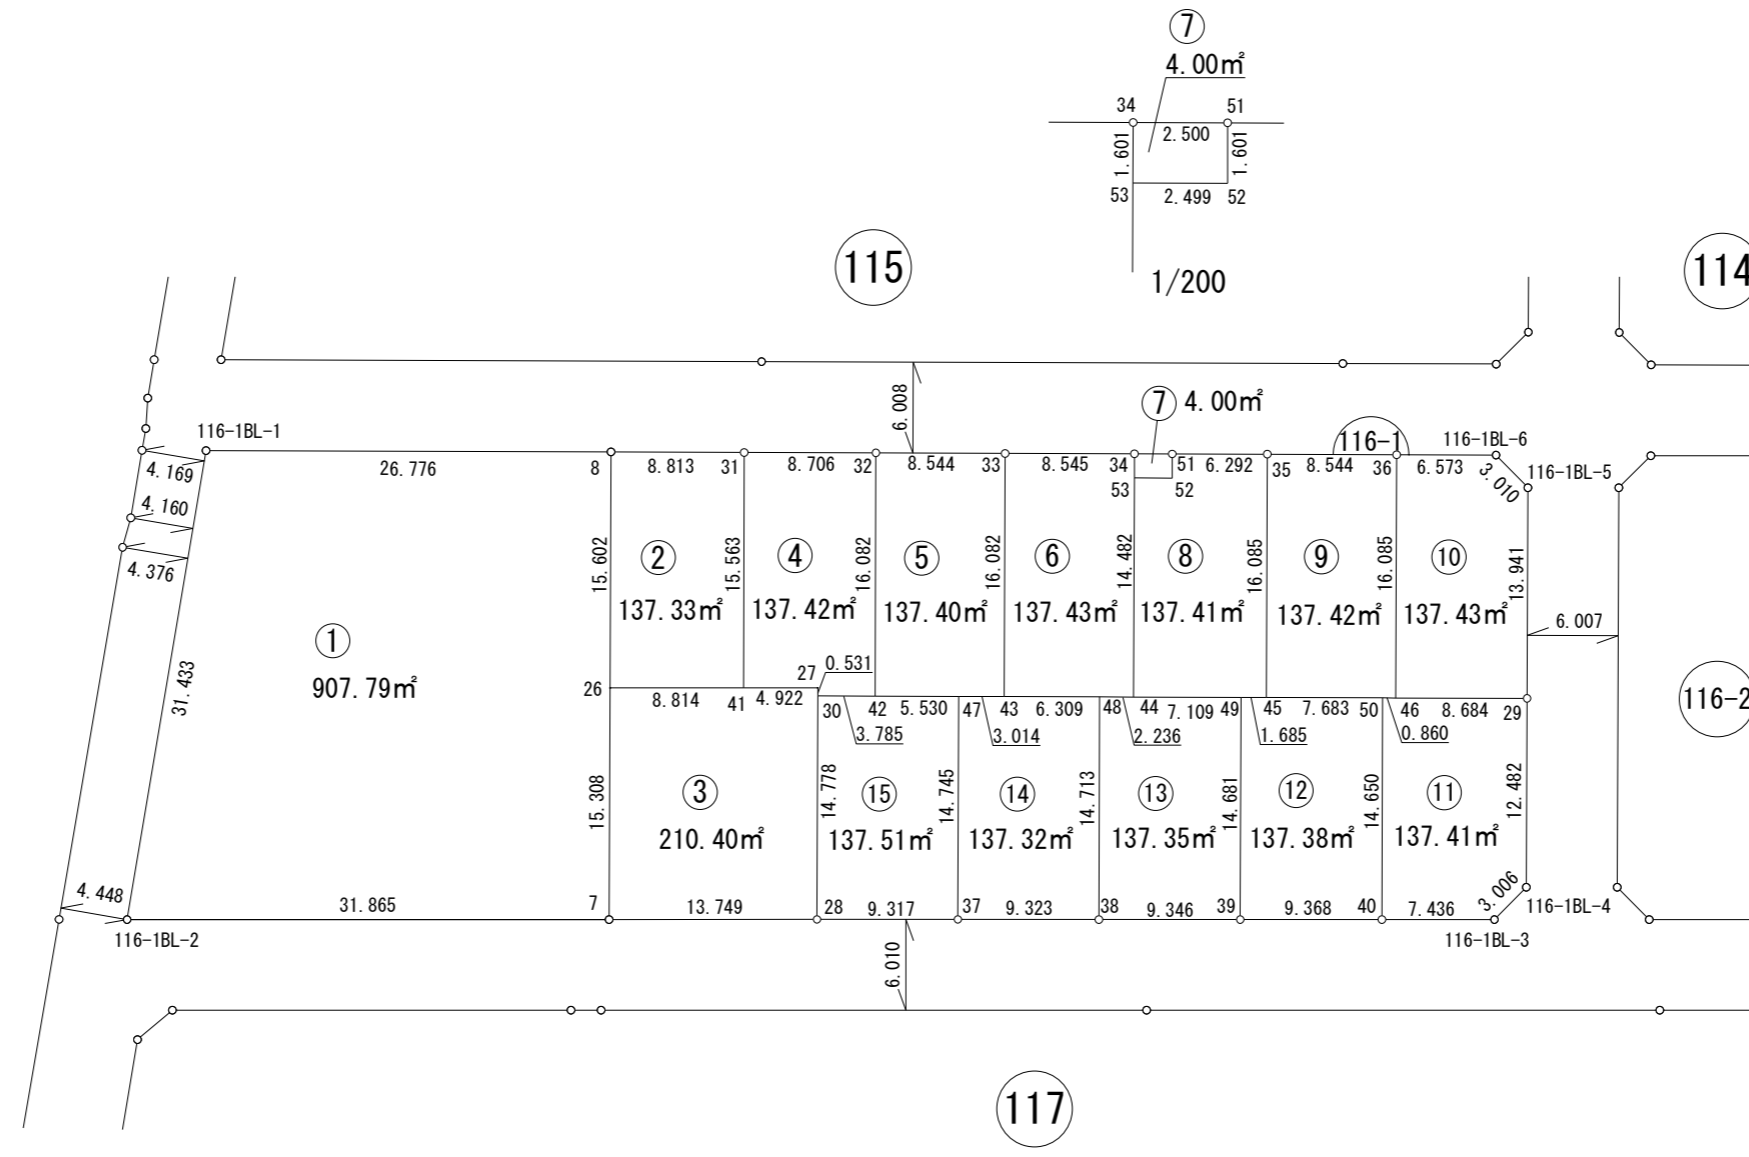


画地出来形確認測量図

街区番号	116-1BL
街区面積	2771.08㎡
画地面積	2771.00㎡

令和4年12月15日調整

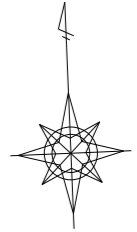

※世界測地系面積です。