
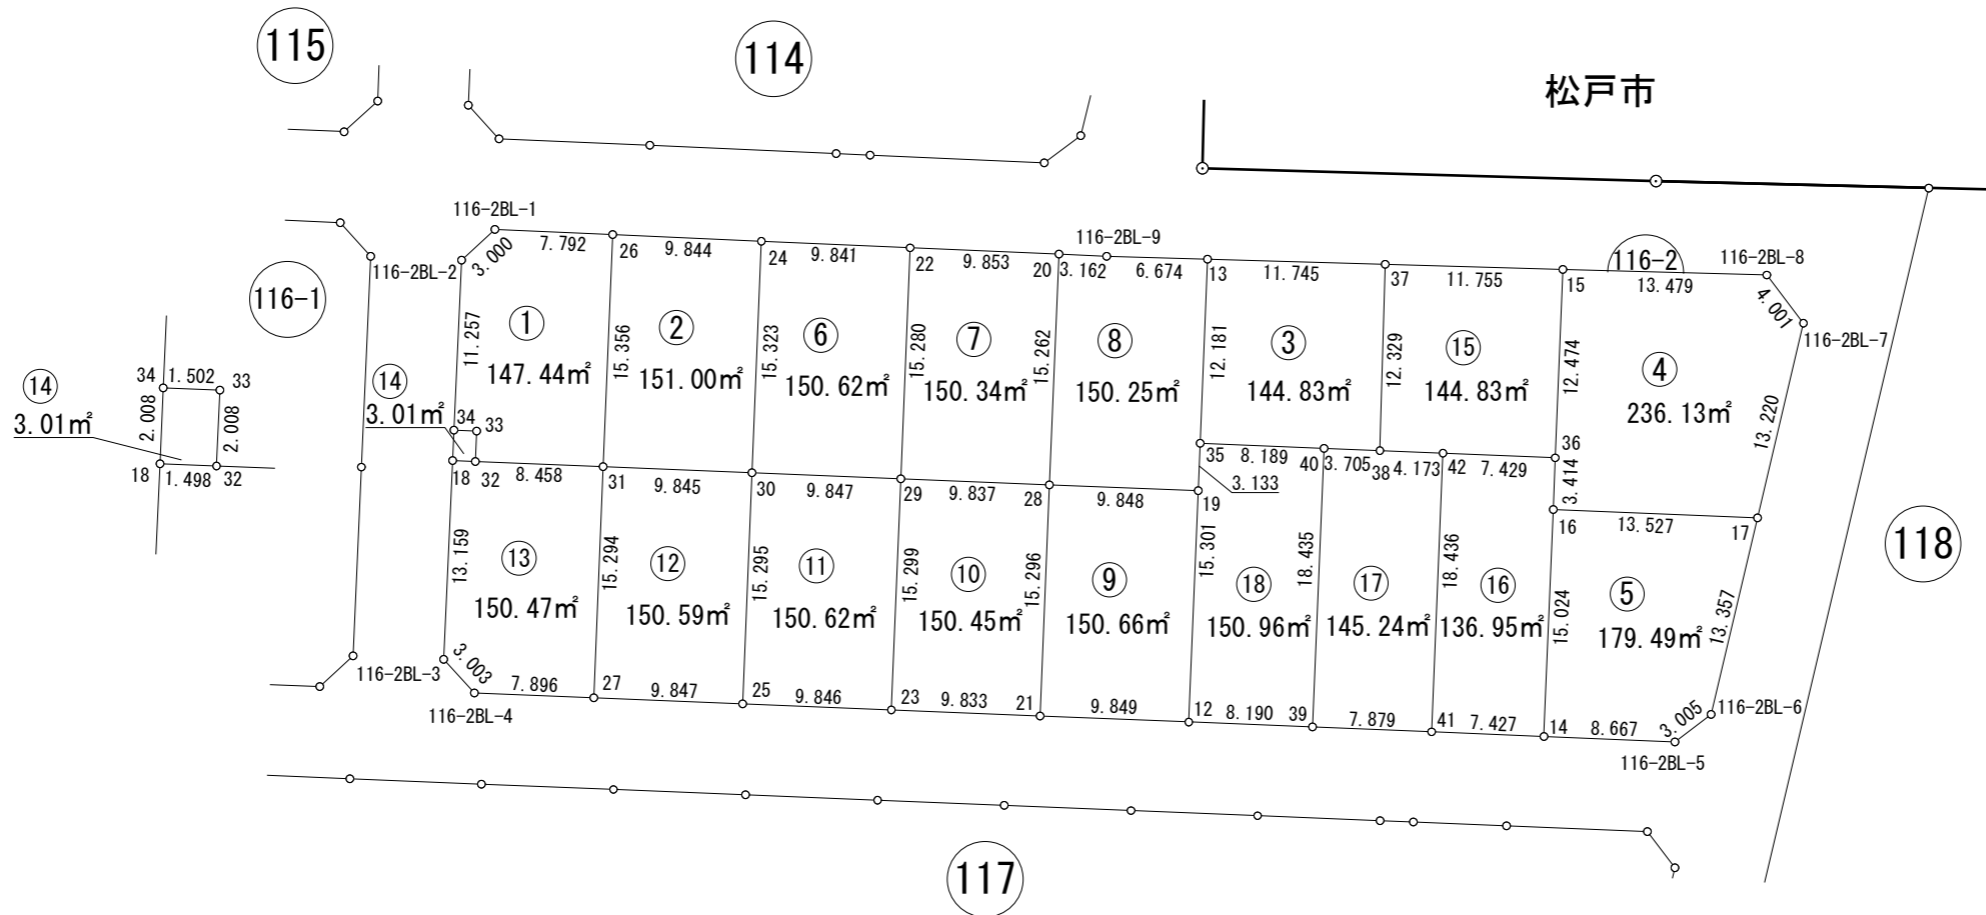


画地出来形確認測量図

街区番号	116-2BL
街区面積	2643.96㎡
画地面積	2643.88㎡

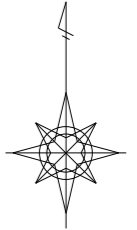

※世界測地系面積です。