
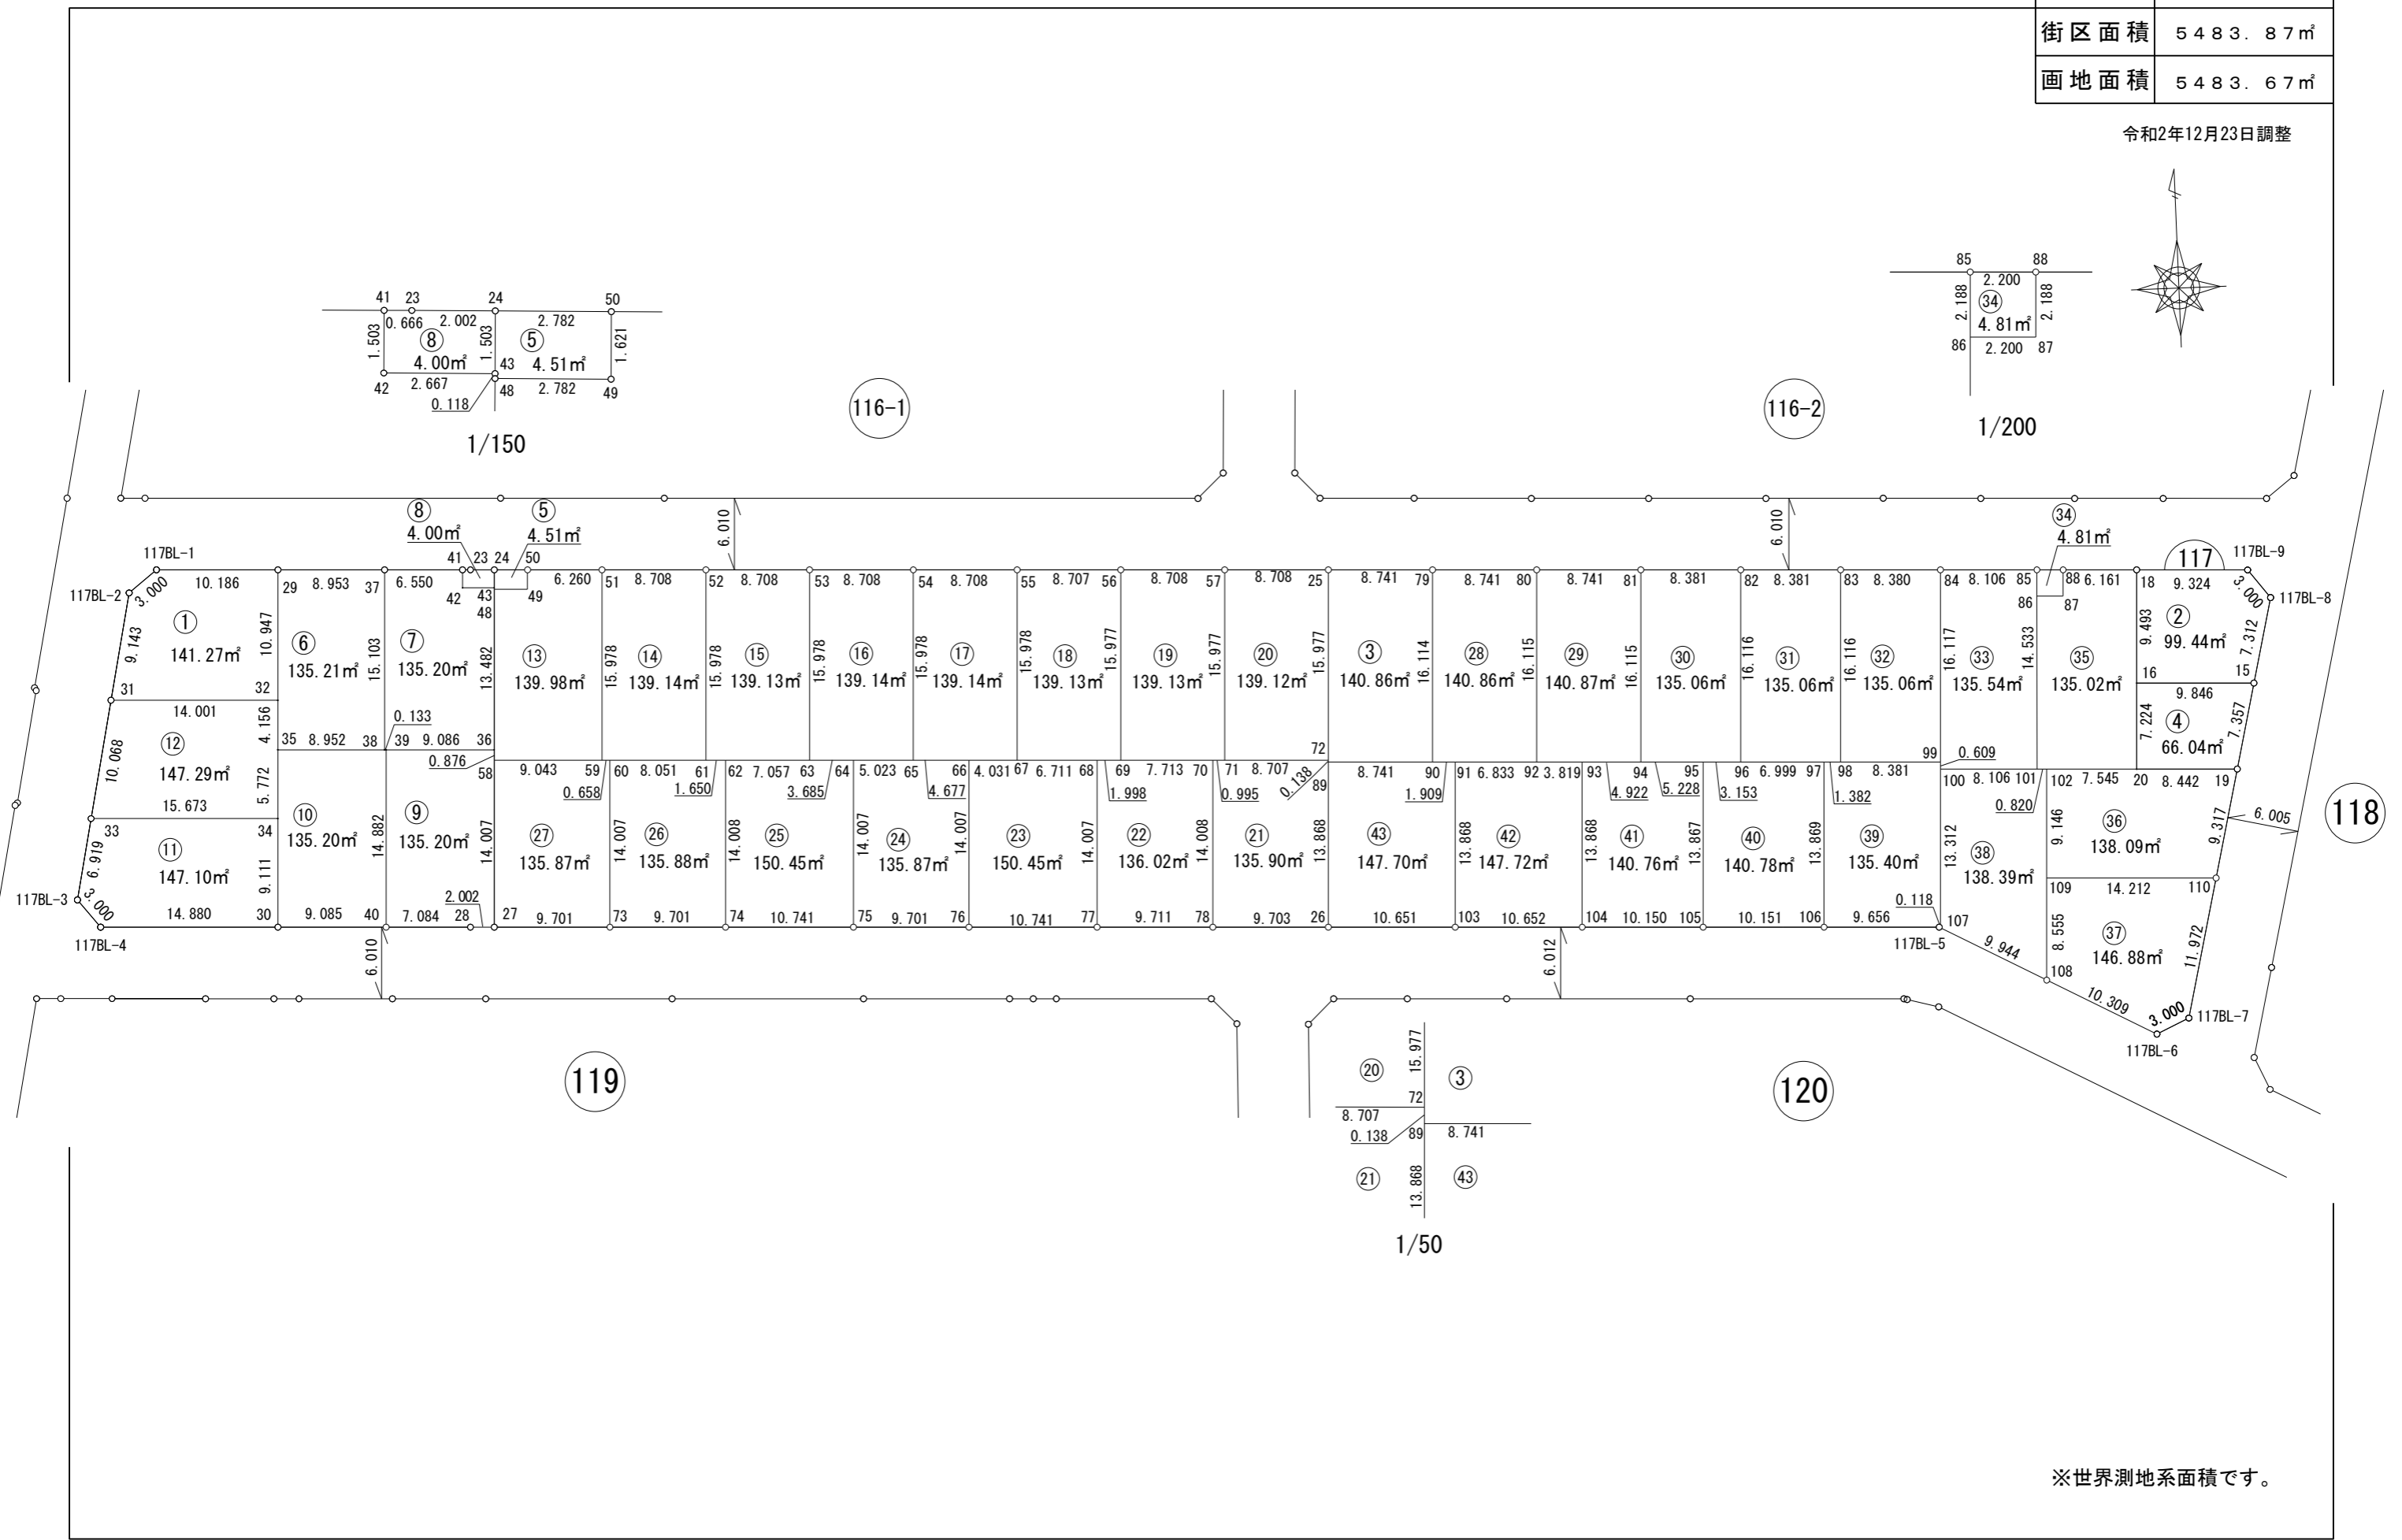
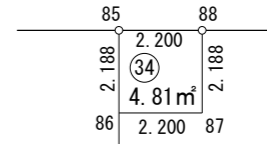


1:500

画地出来形確認測量図

街区番号	117BL
街区面積	5483.87㎡
画地面積	5483.67㎡

令和2年12月23日調整

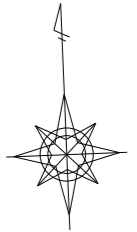

※世界測地系面積です。