


画地出来形確認測量図

街区番号	11BL
街区面積	2339.74㎡
画地面積	2339.66㎡

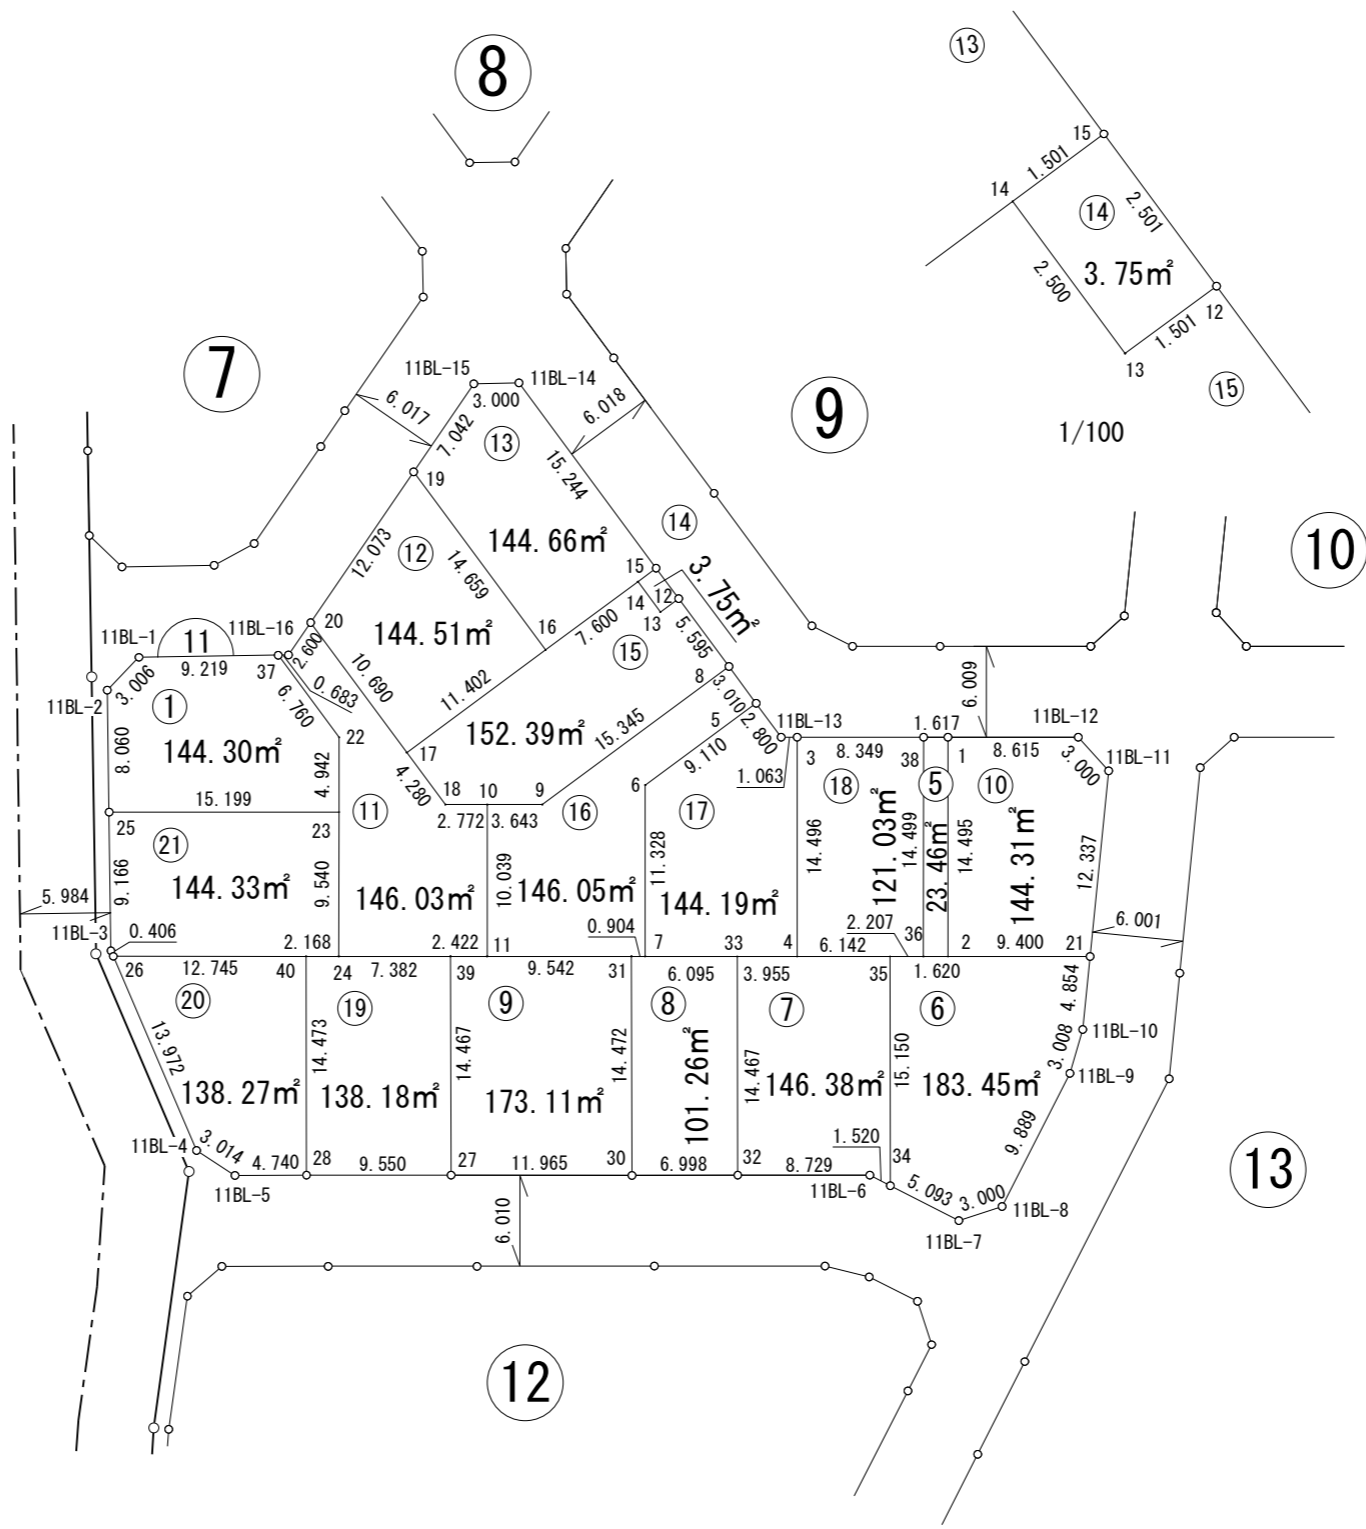

※世界測地系面積です。