
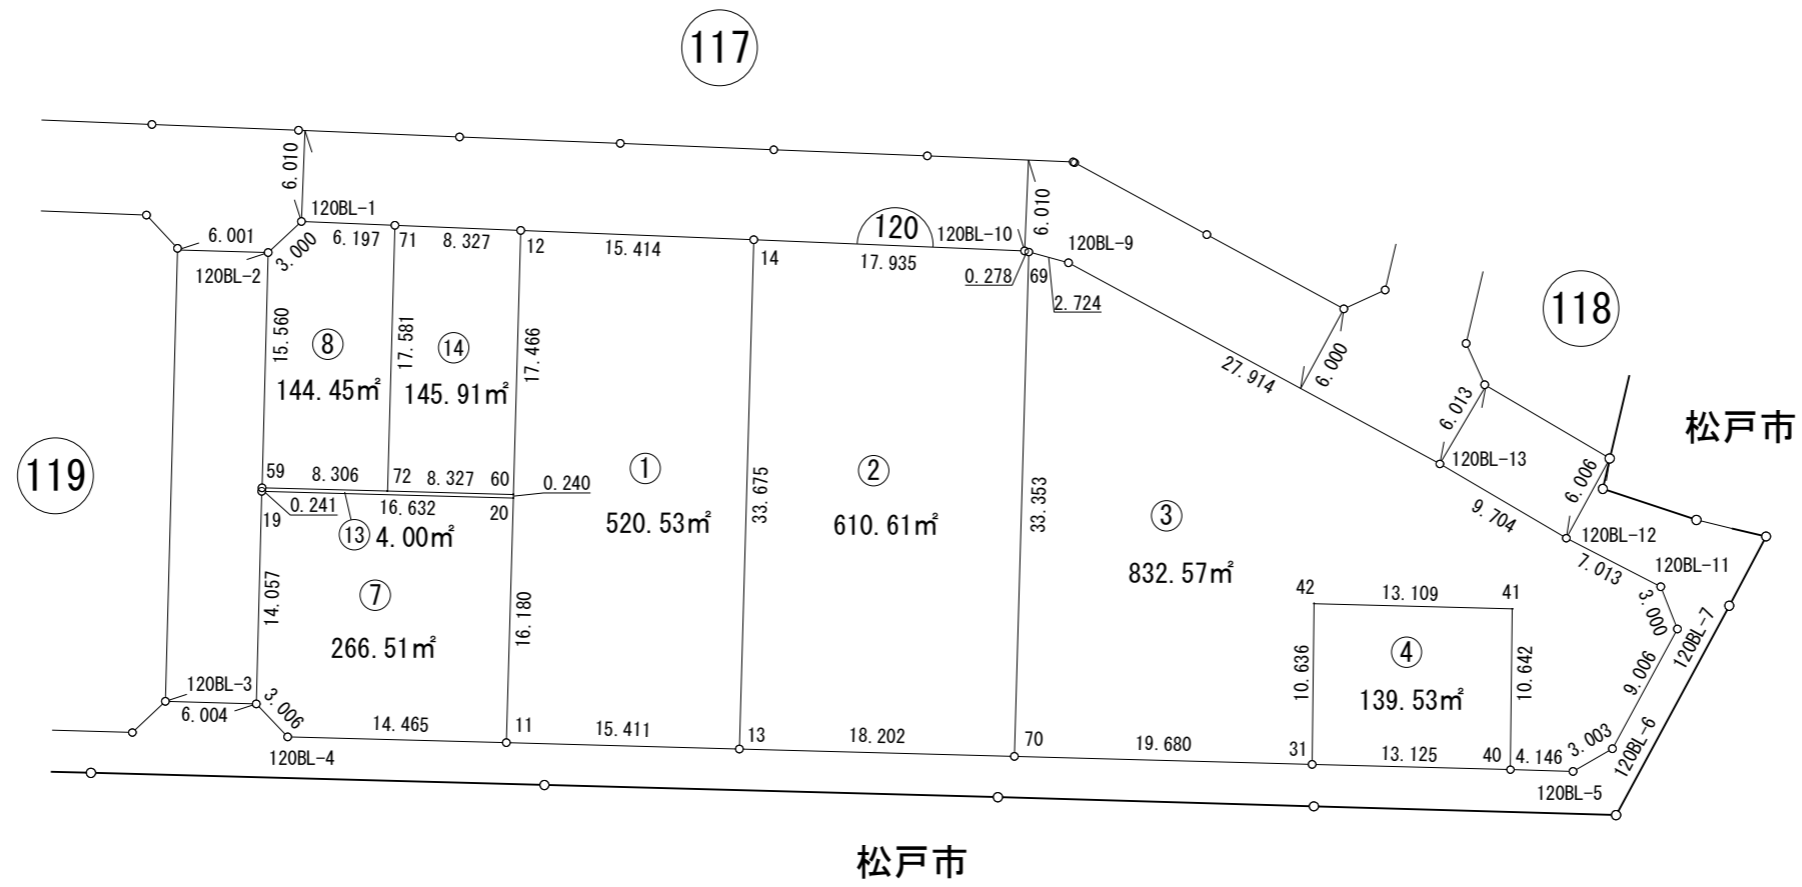


画地出来形確認測量図

街区番号	120BL
街区面積	2664.14㎡
画地面積	2664.11㎡

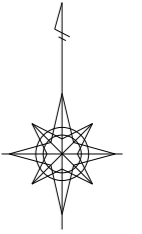

※世界測地系面積です。