
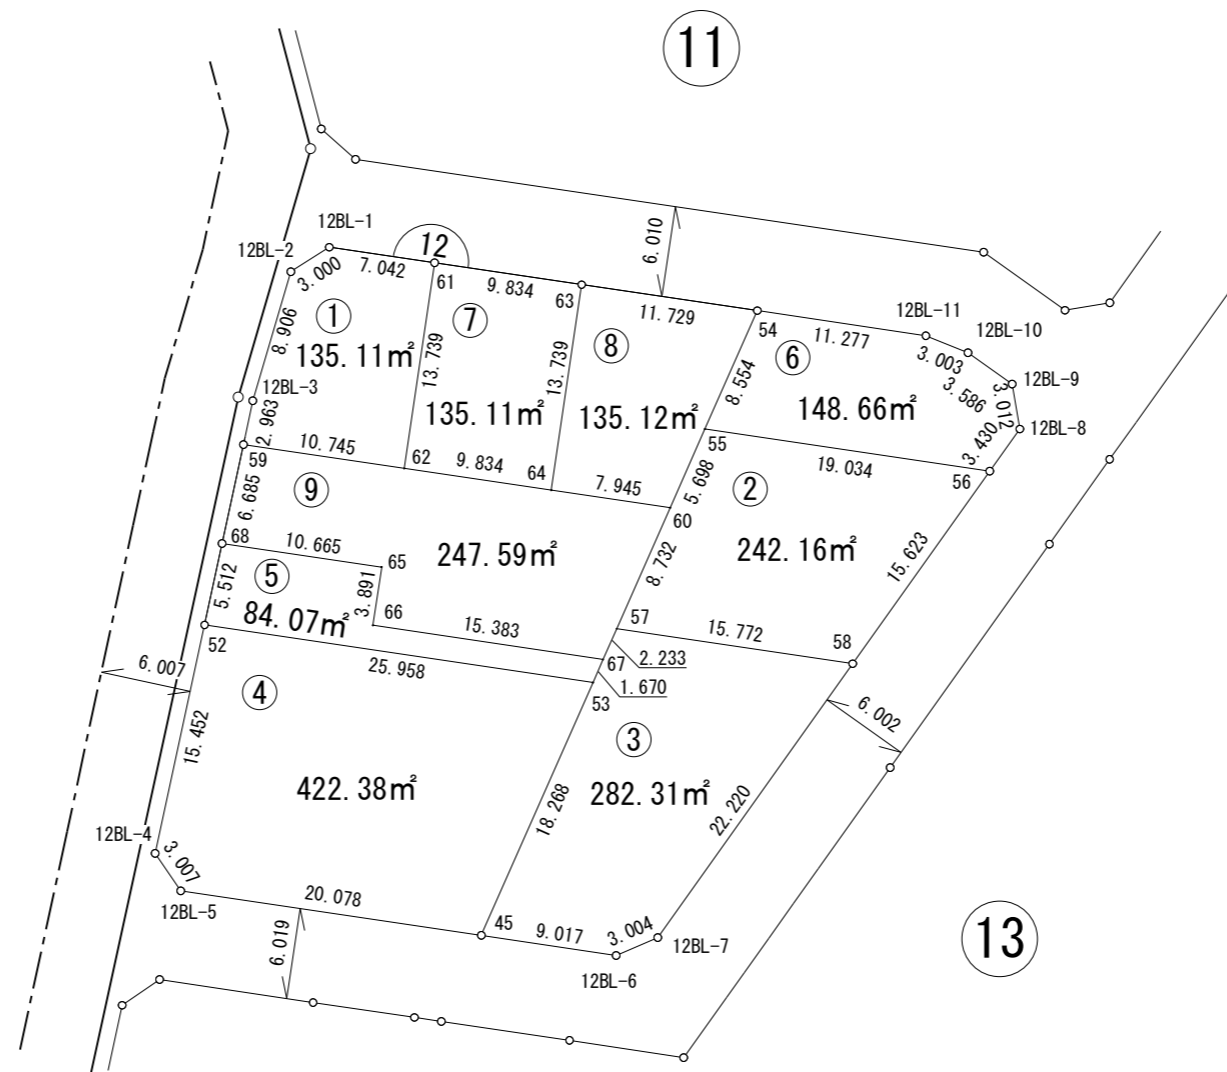


画地出来形確認測量図

街区番号	12BL
街区面積	1832.55㎡
画地面積	1832.51㎡

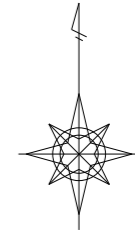

※世界測地系面積です。