
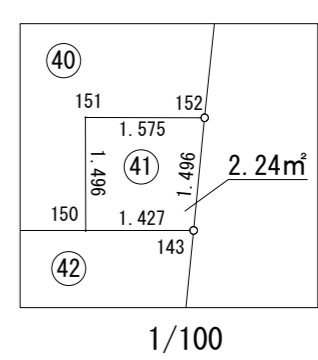
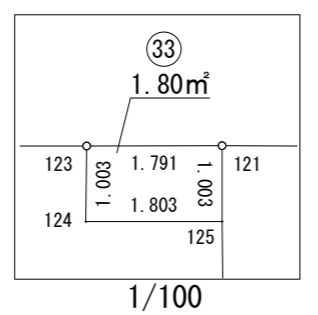
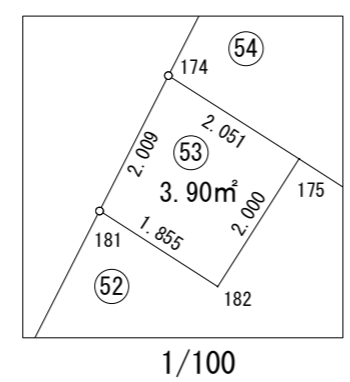
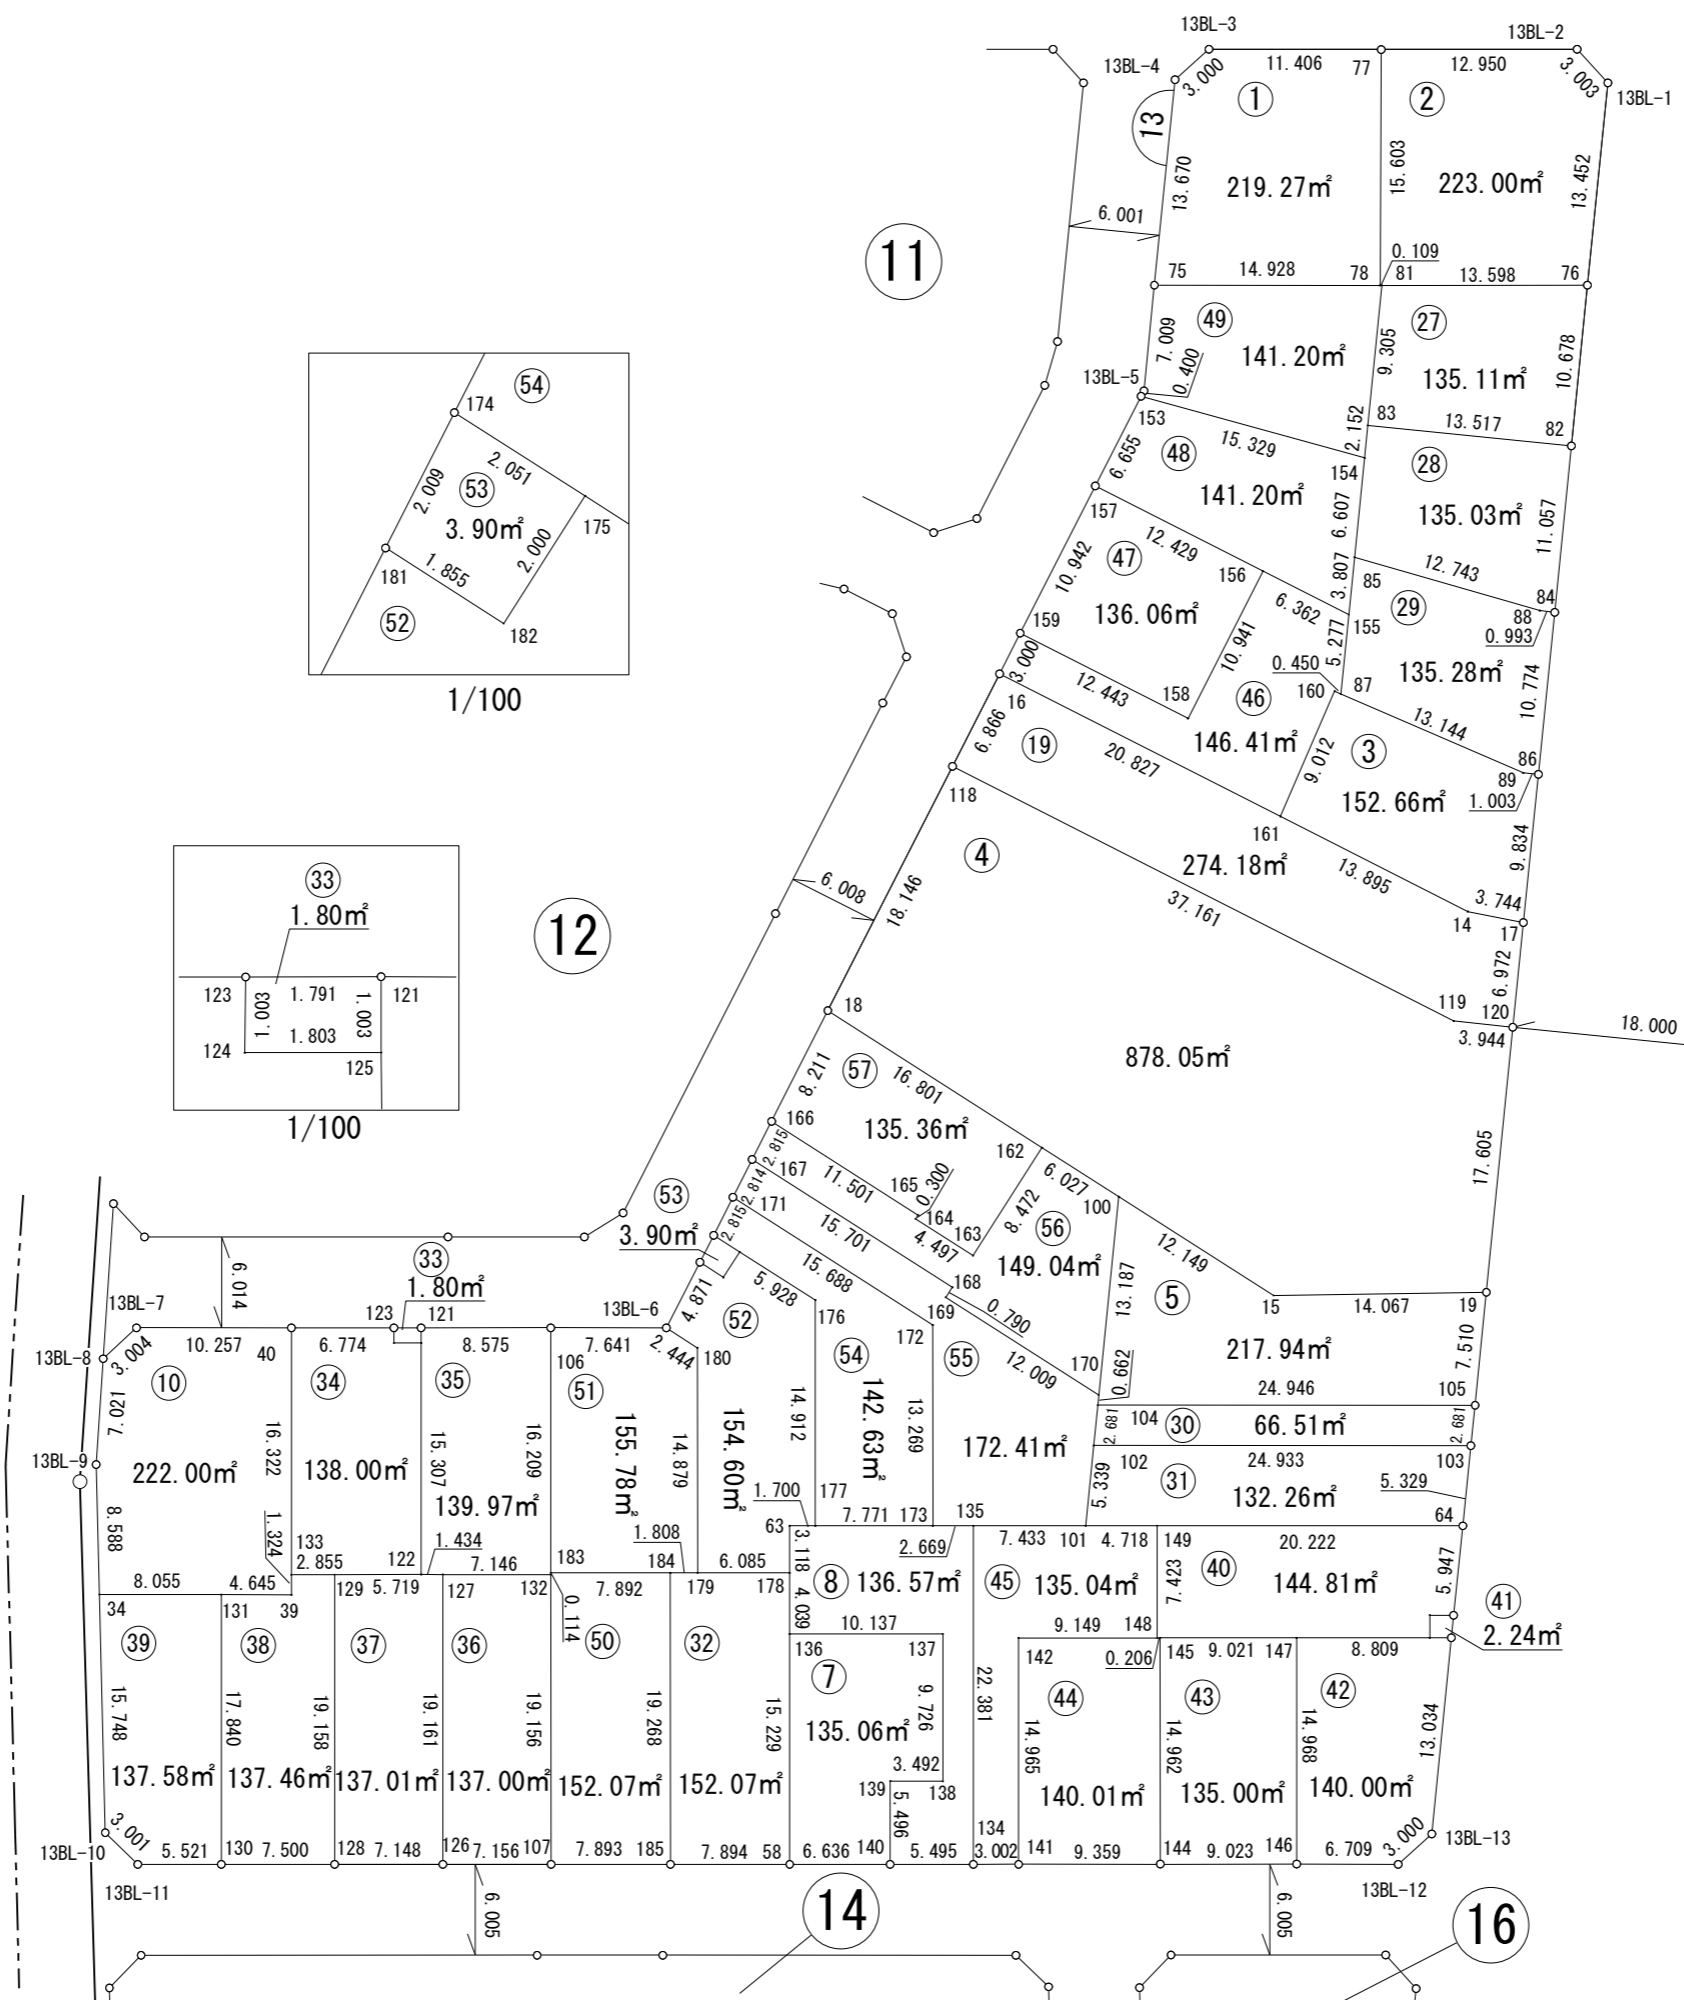


画地出来形確認測量図

街区番号	13BL
街区面積	6371.76㎡
画地面積	6371.57㎡

令和2年 6月10日調整

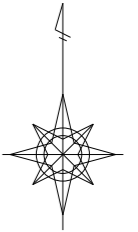

 ※世界測地系面積です。