
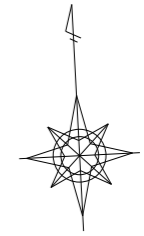


画地出来形確認測量図

街区番号	15BL
街区面積	1942.77㎡
画地面積	1942.74㎡

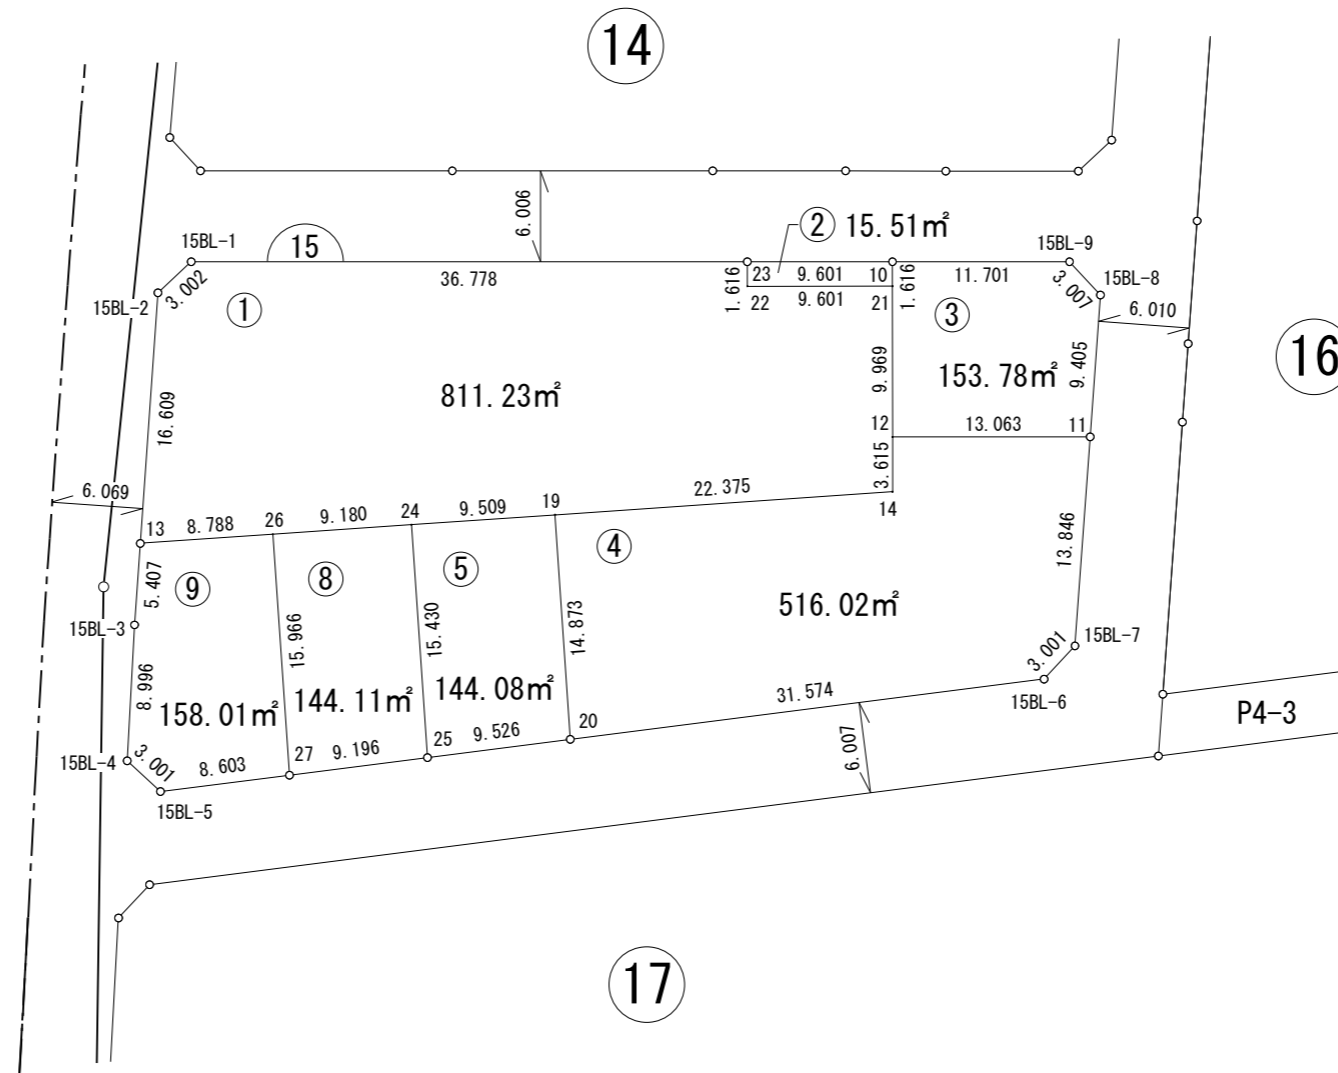

※世界測地系面積です。