
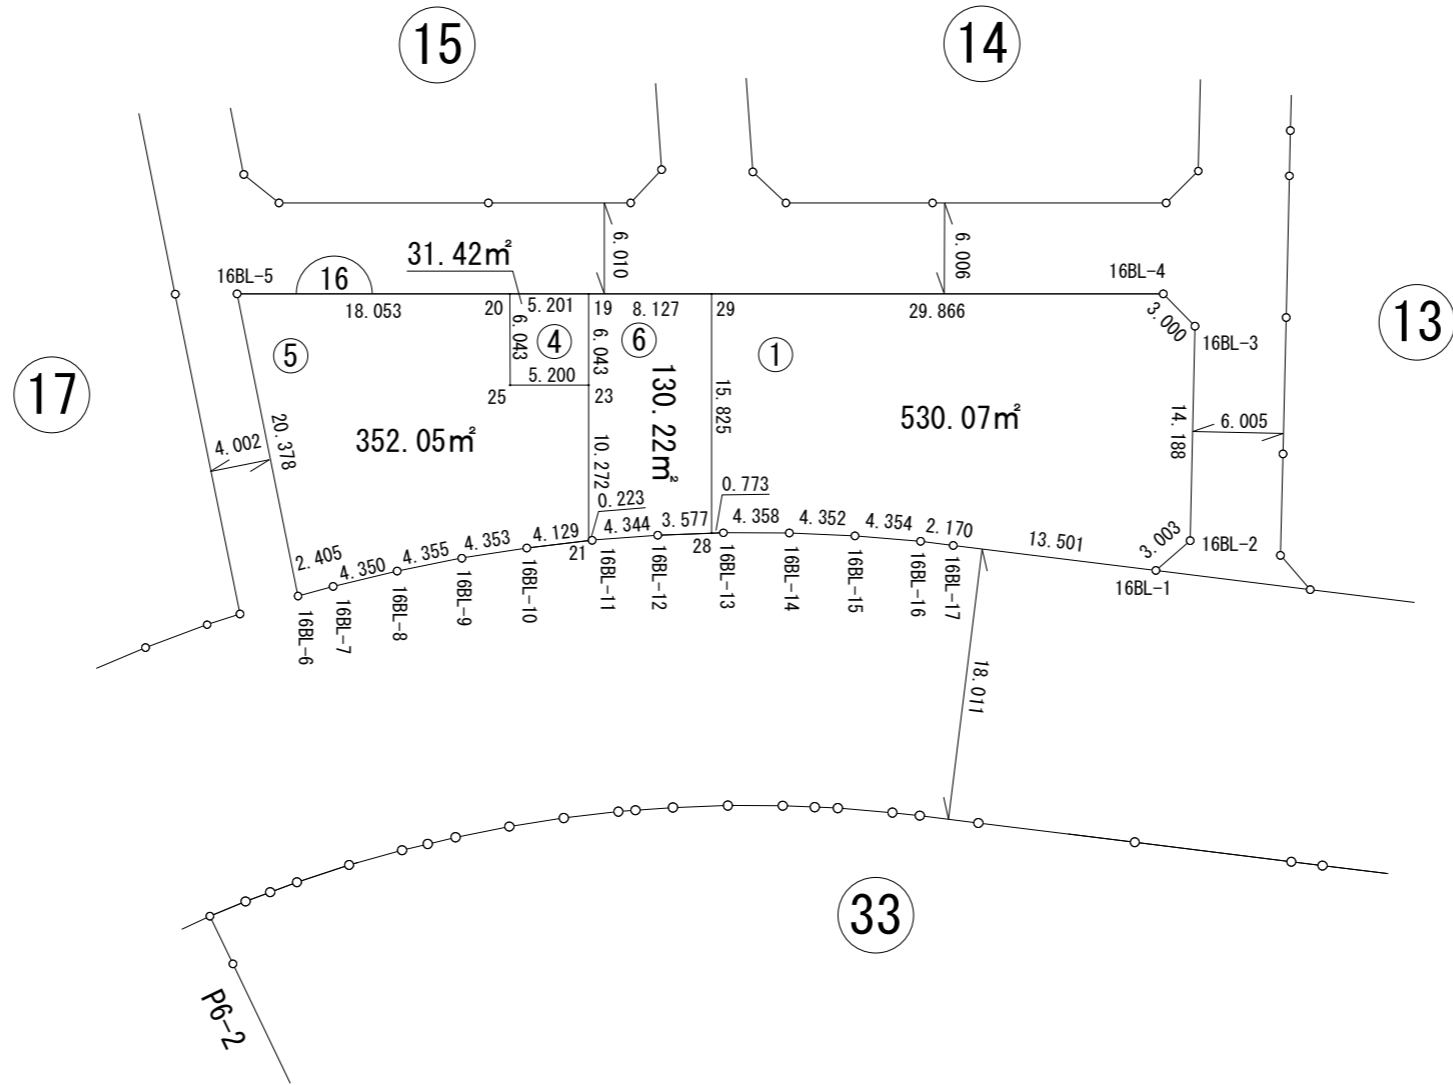


画地出来形確認測量図

街区番号	16BL
街区面積	1043.78㎡
画地面積	1043.76㎡

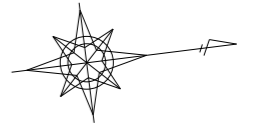

※世界測地系面積です。