
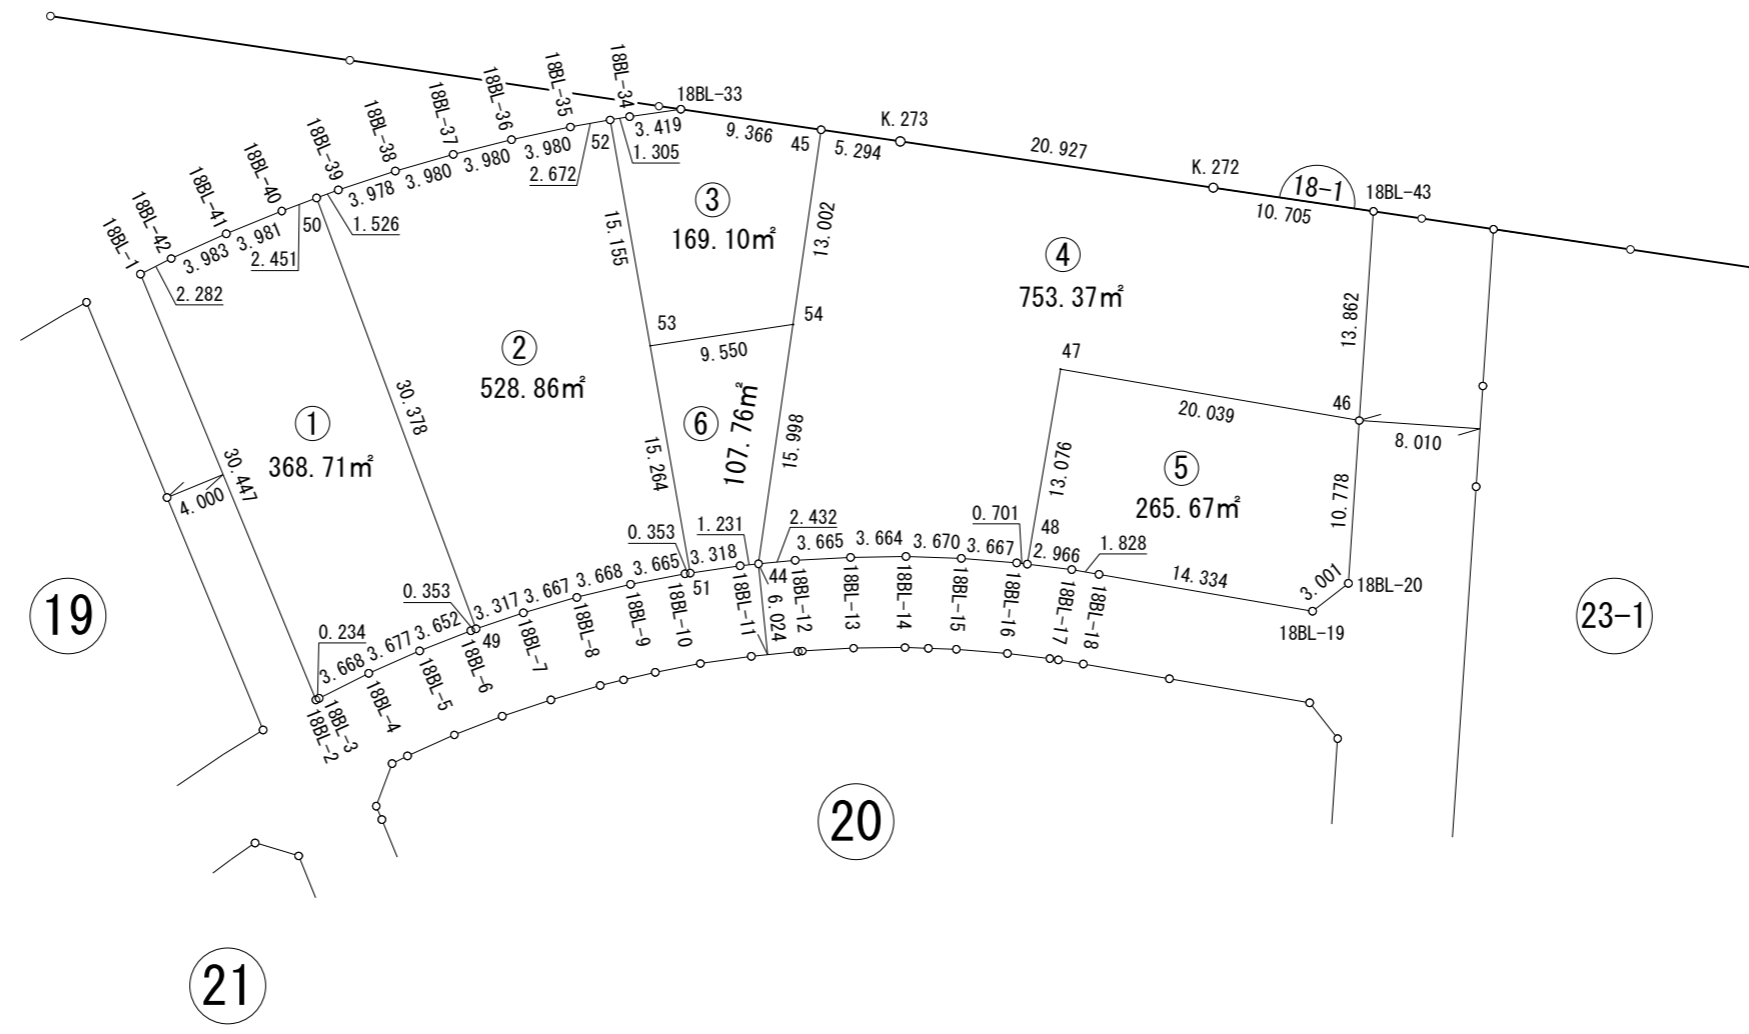


画地出来形確認測量図

街区番号	18-1BL
街区面積	2193.50㎡
画地面積	2193.47㎡

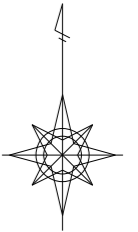

※世界測地系面積です。