
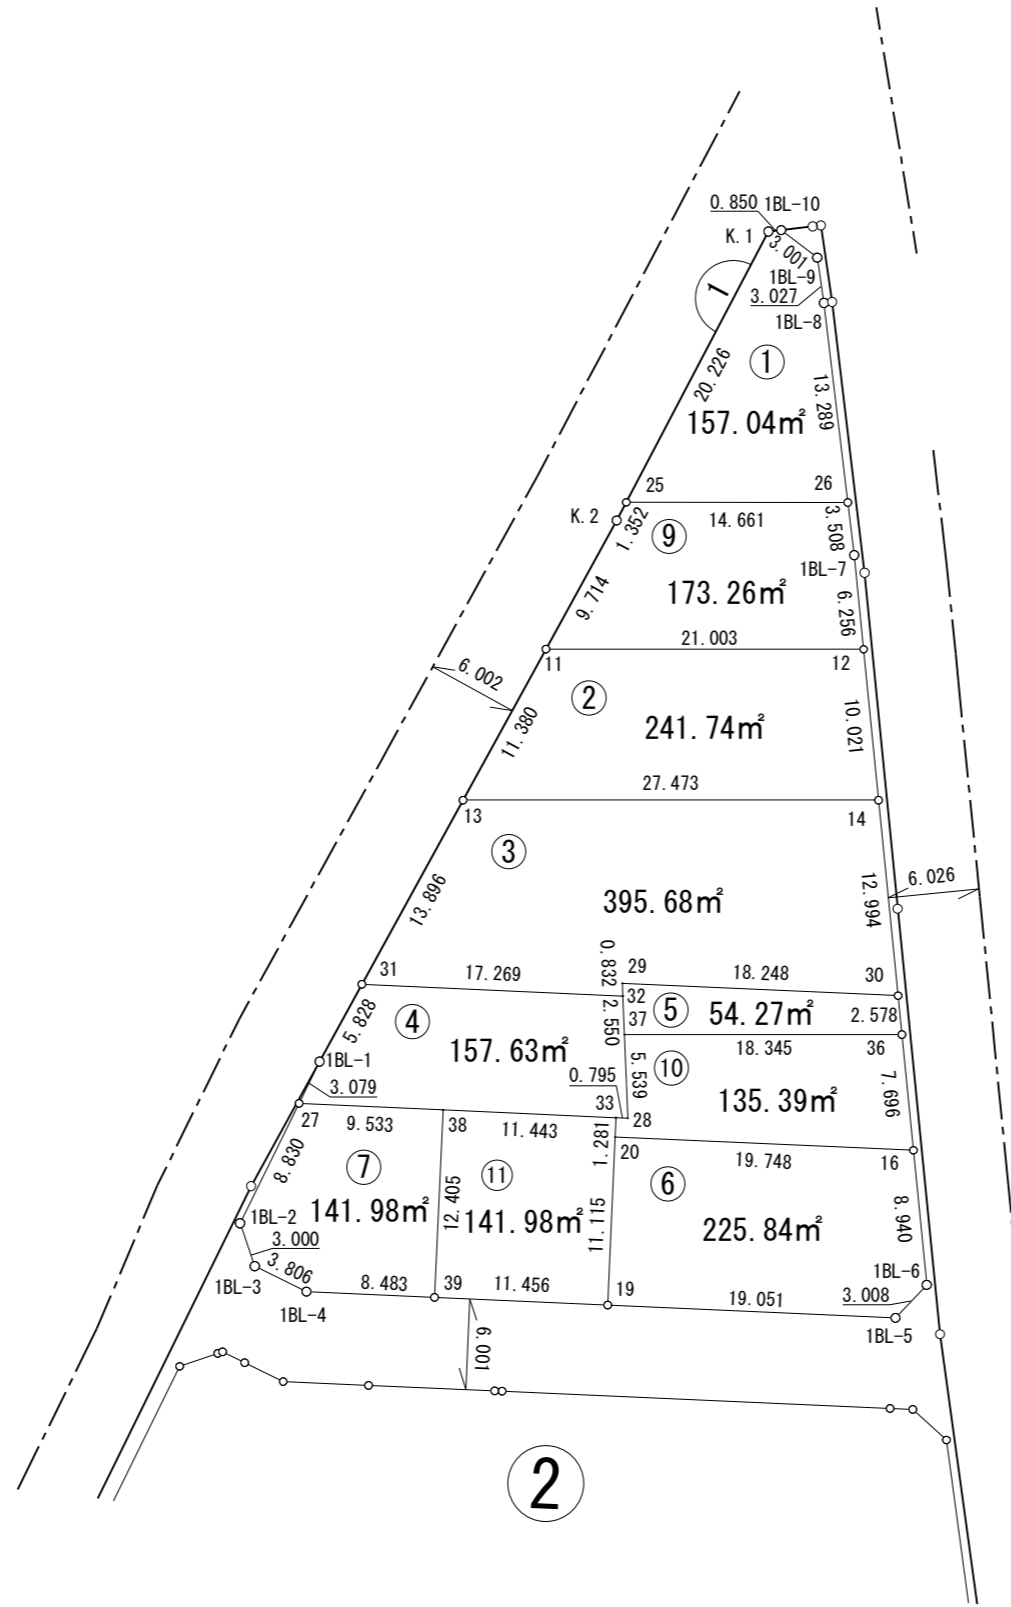


画地出来形確認測量図

街区番号	1 B L
街区面積	1824.85㎡
画地面積	1824.81㎡

令和3年5月 7日調整

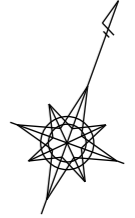

※世界測地系面積です。