
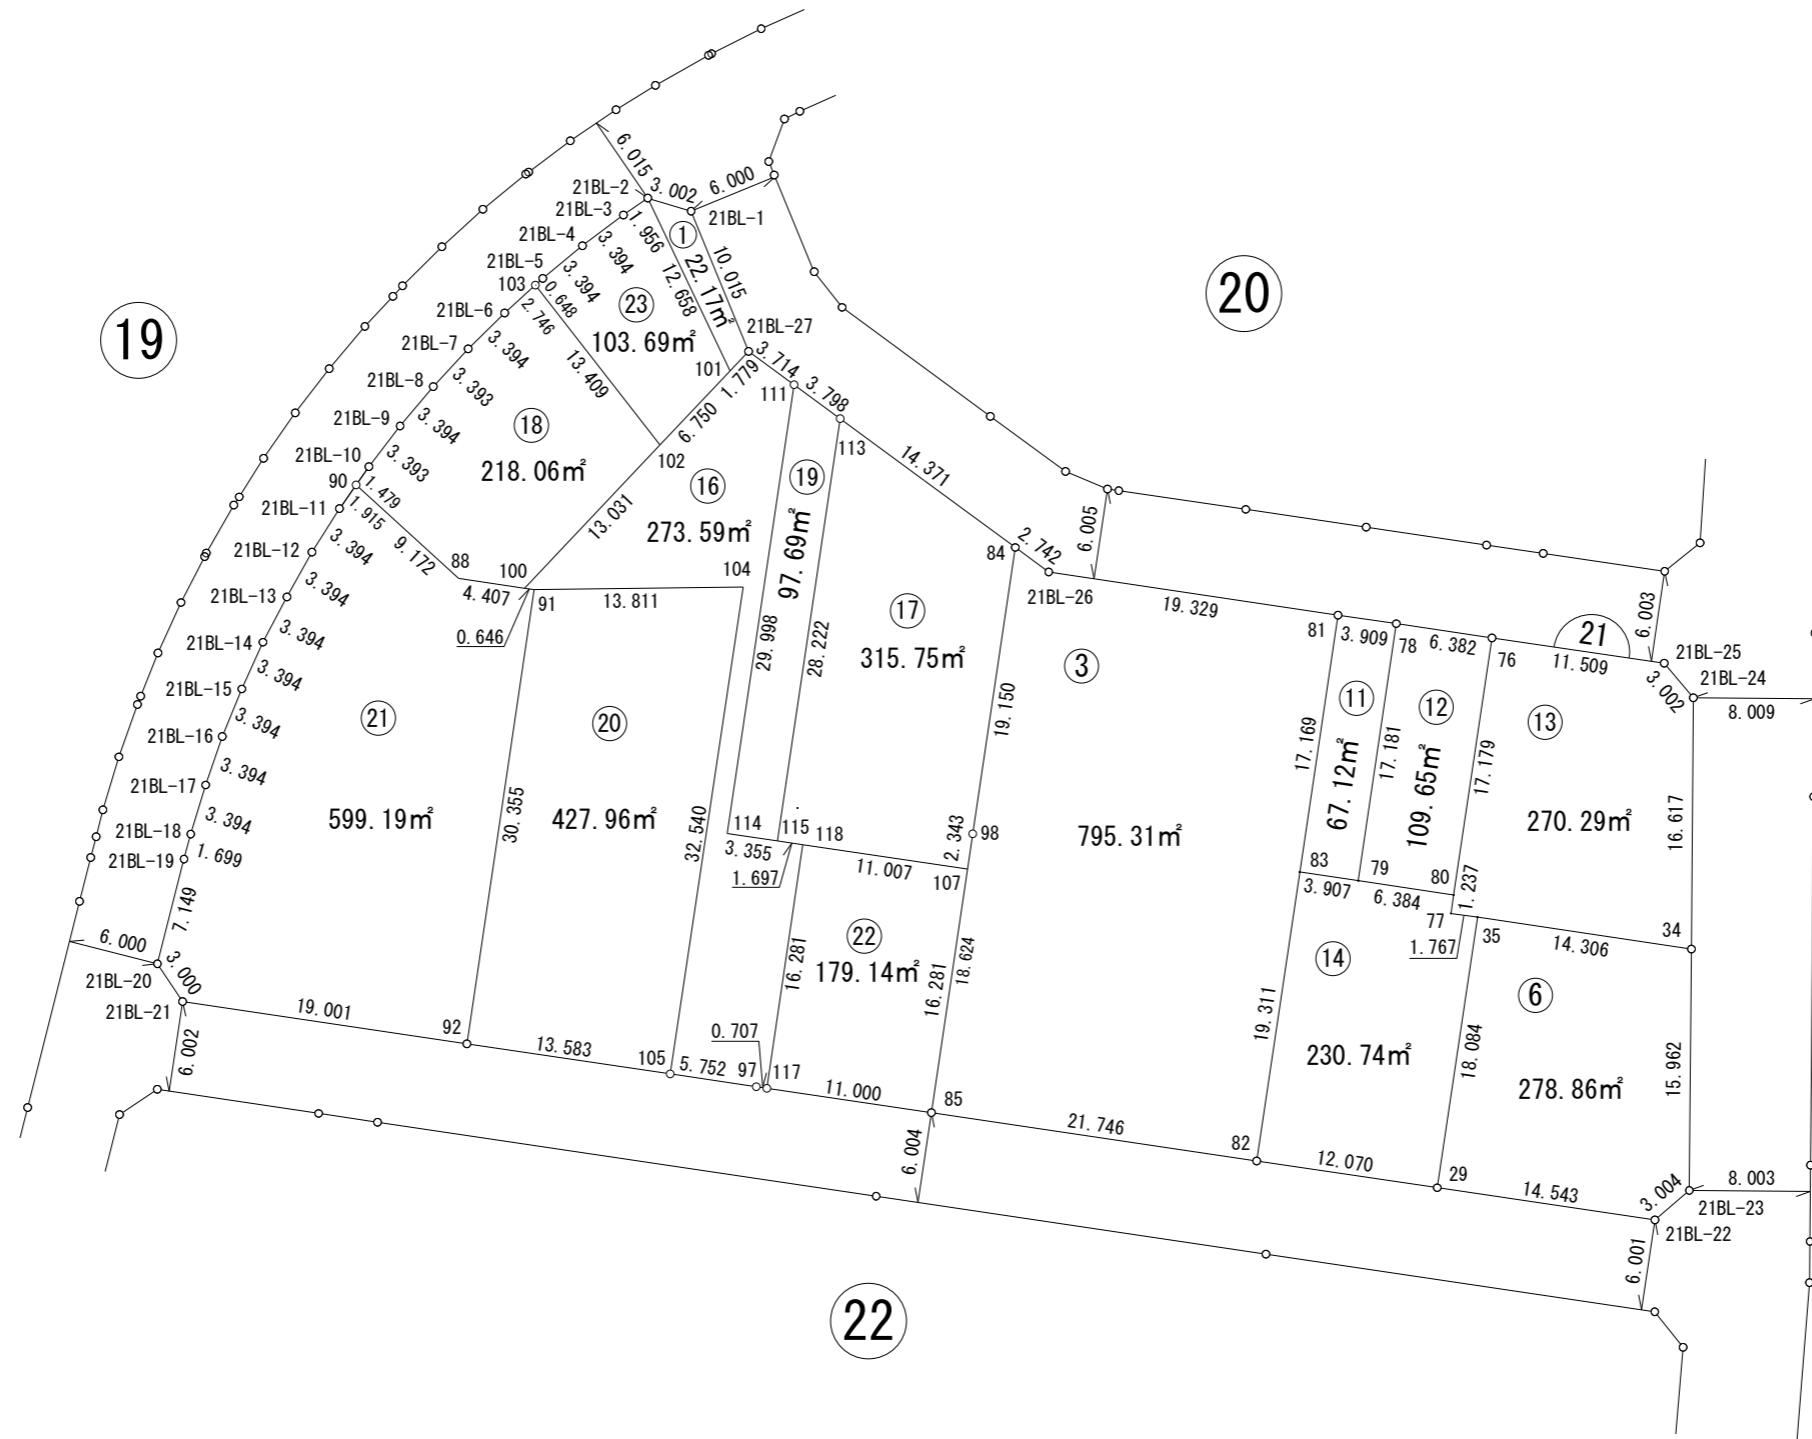


画地出来形確認測量図

街区番号	21BL
街区面積	3989.28㎡
画地面積	3989.21㎡

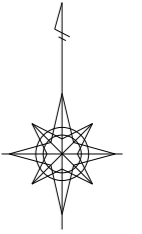

23-1

※世界測地系面積です。