
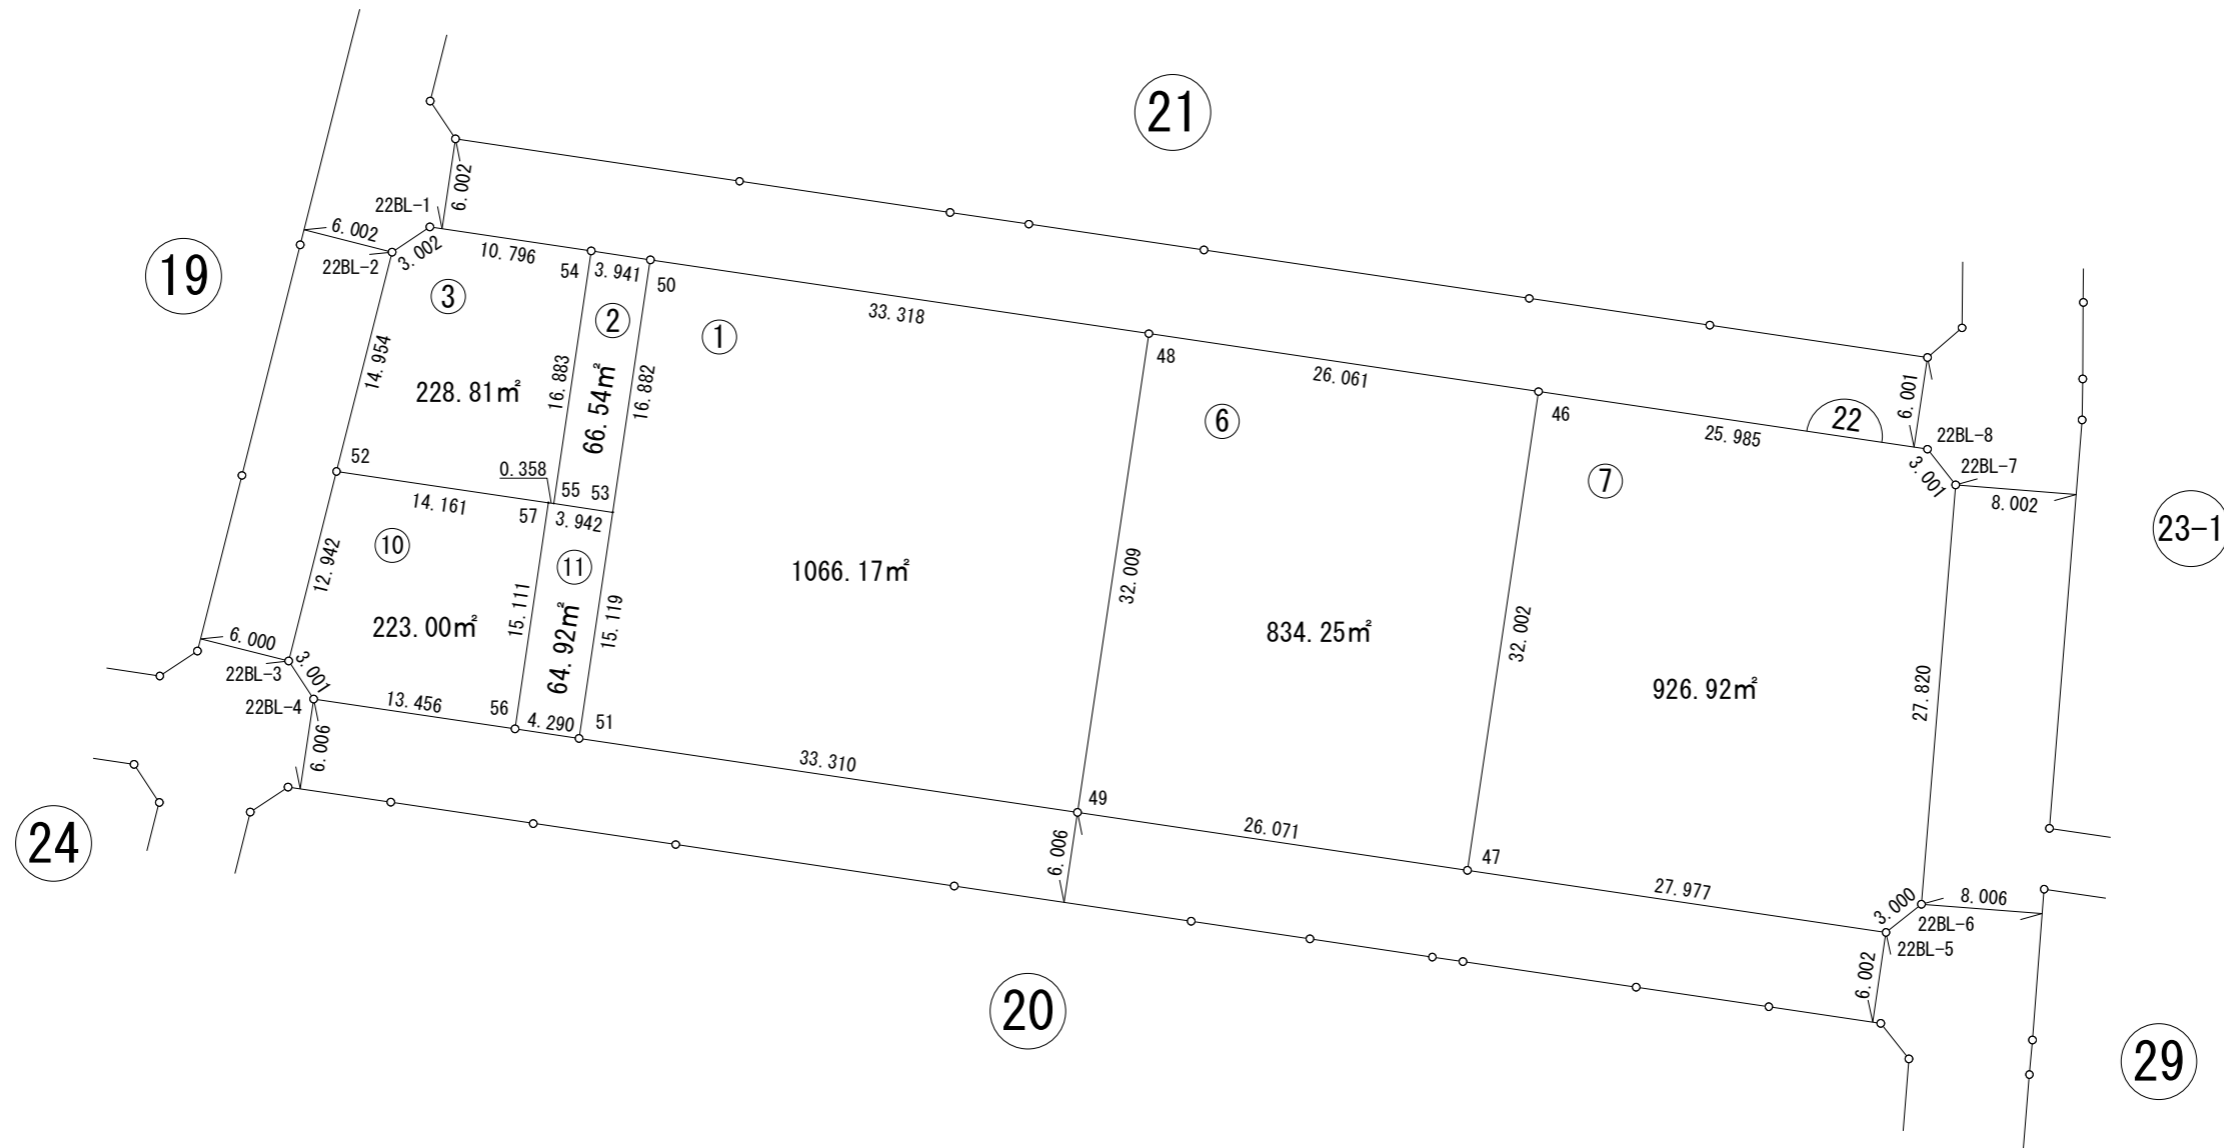


画地出来形確認測量図

街区番号	22BL
街区面積	3410.66㎡
画地面積	3410.61㎡

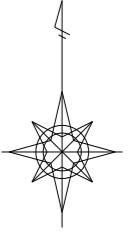

※世界測地系面積です。