


画地出来形確認測量図

街区番号	23-1BL
街区面積	8973.71㎡
画地面積	8973.64㎡

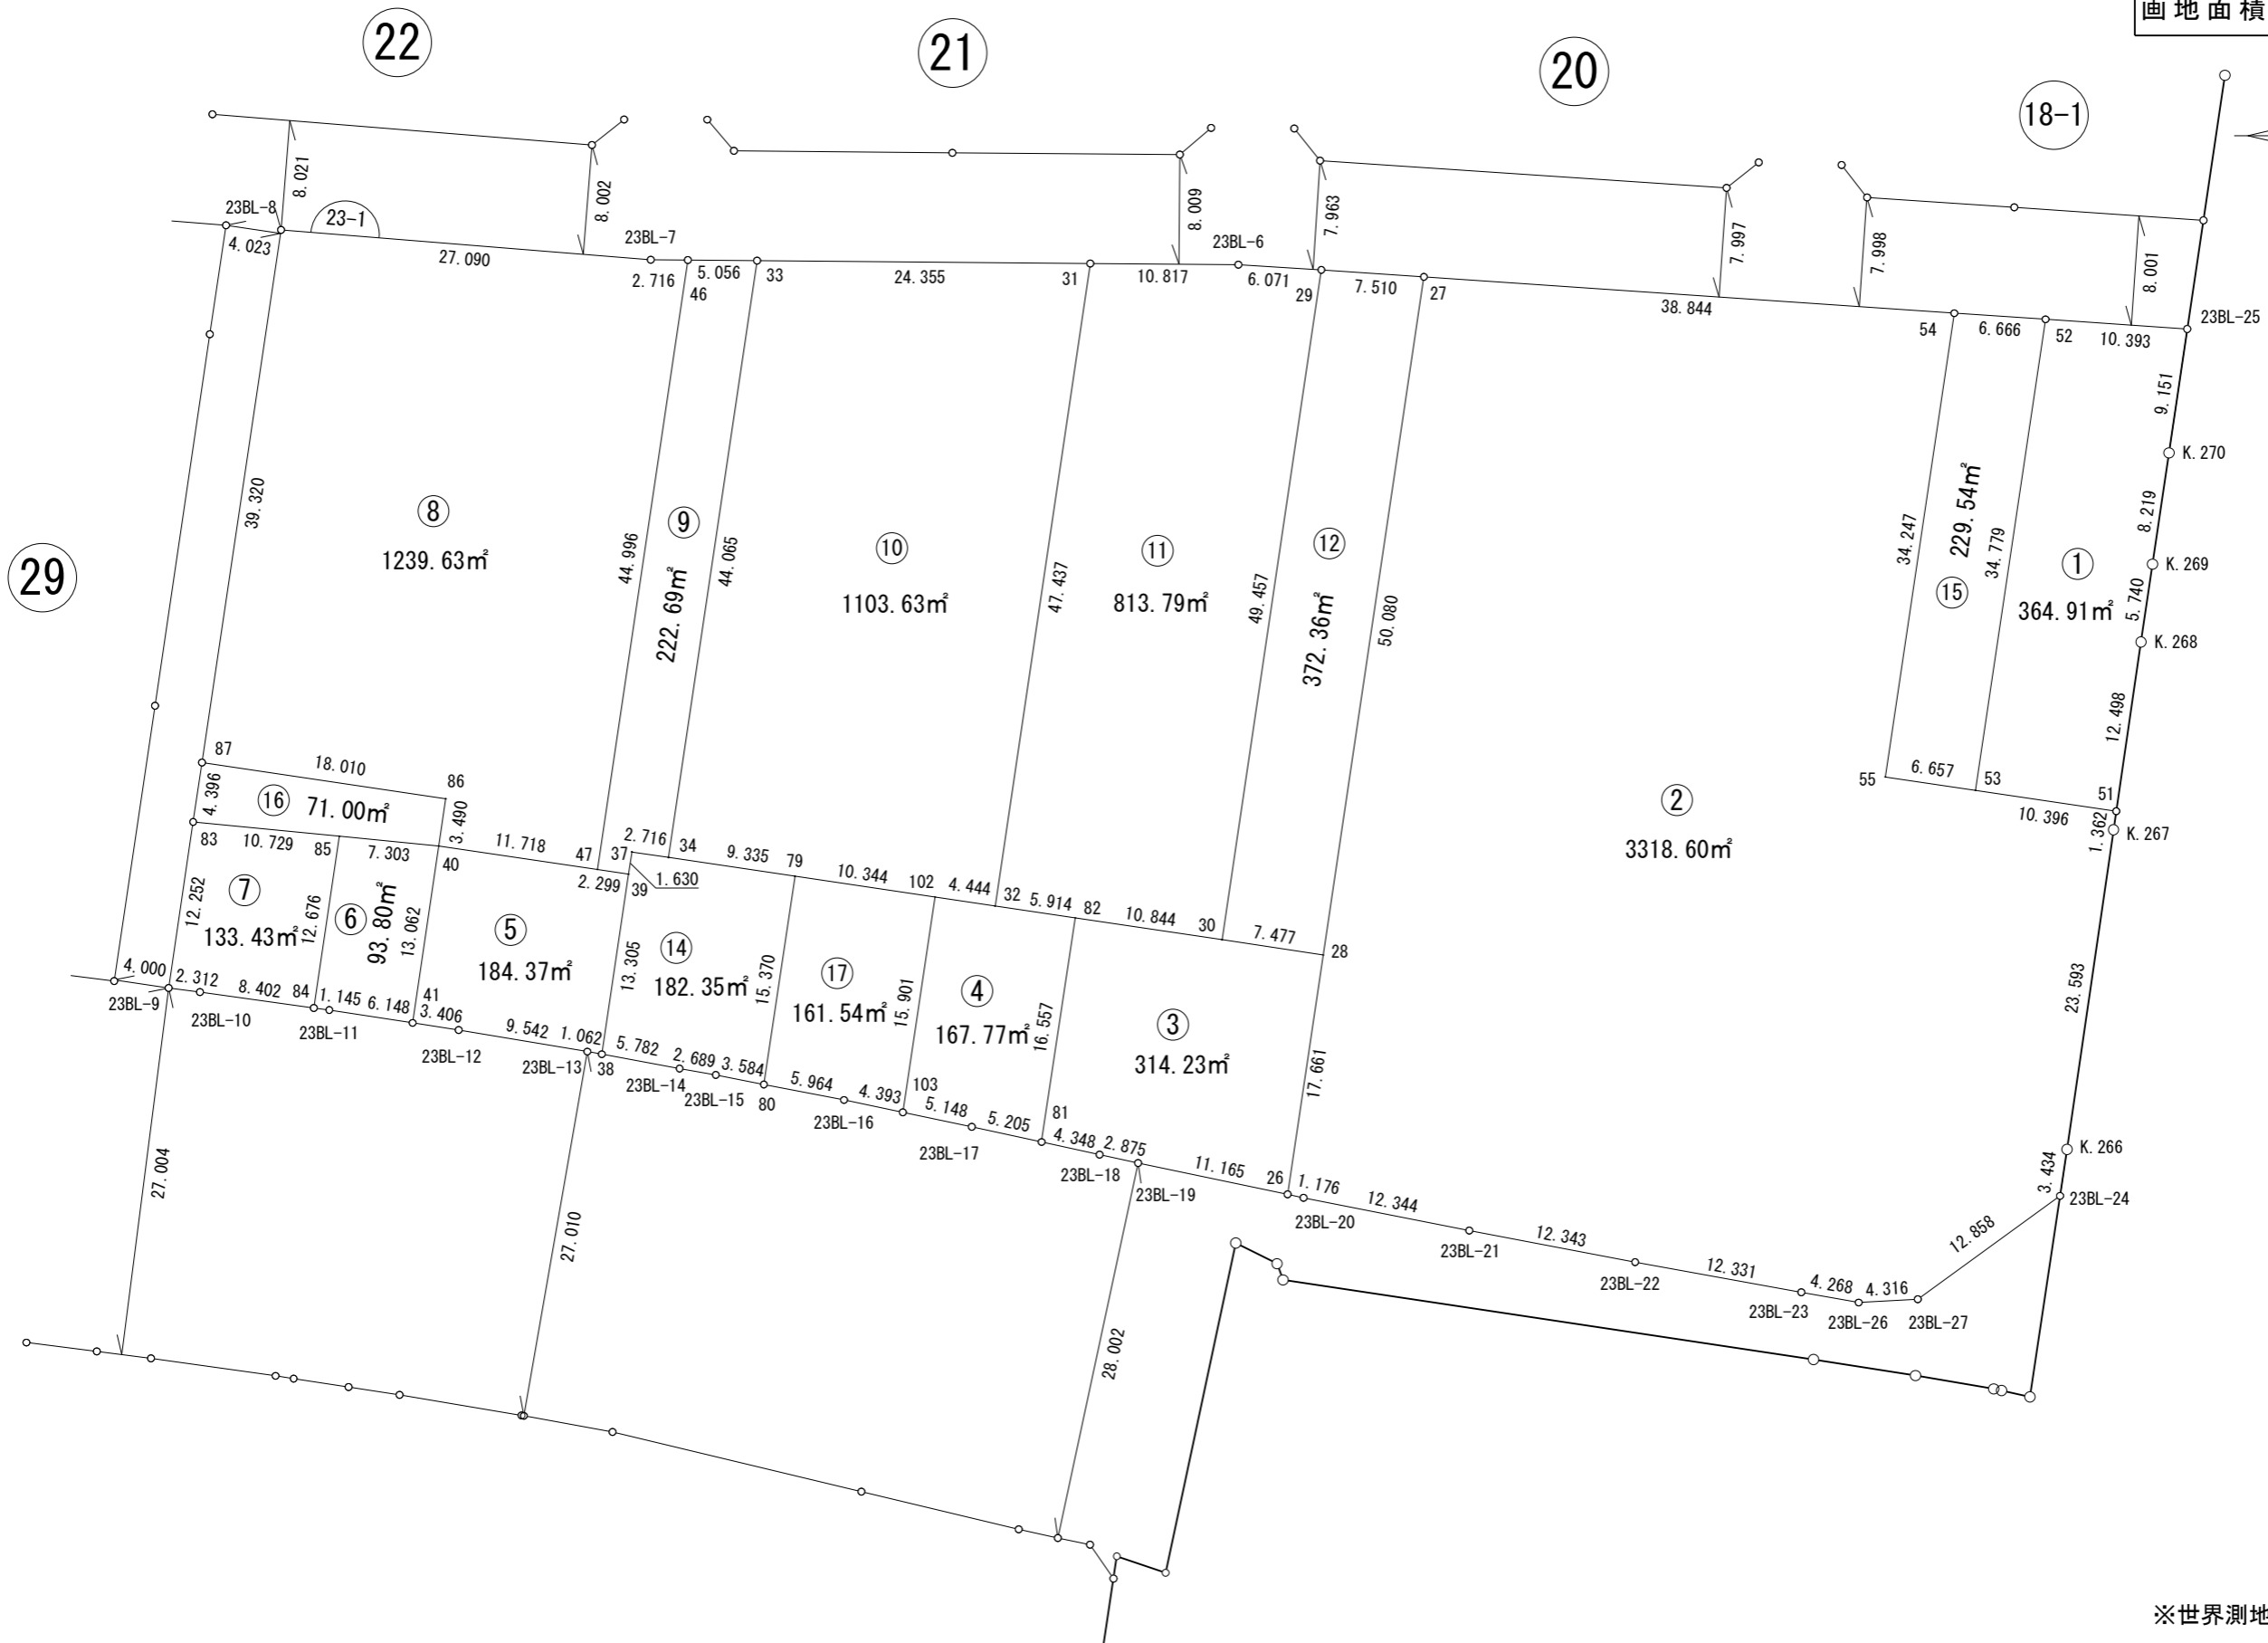

※世界測地系面積です。