
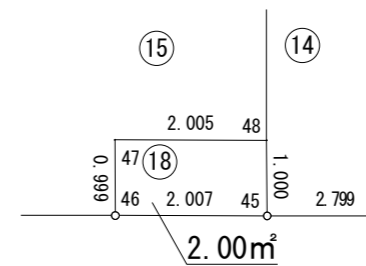
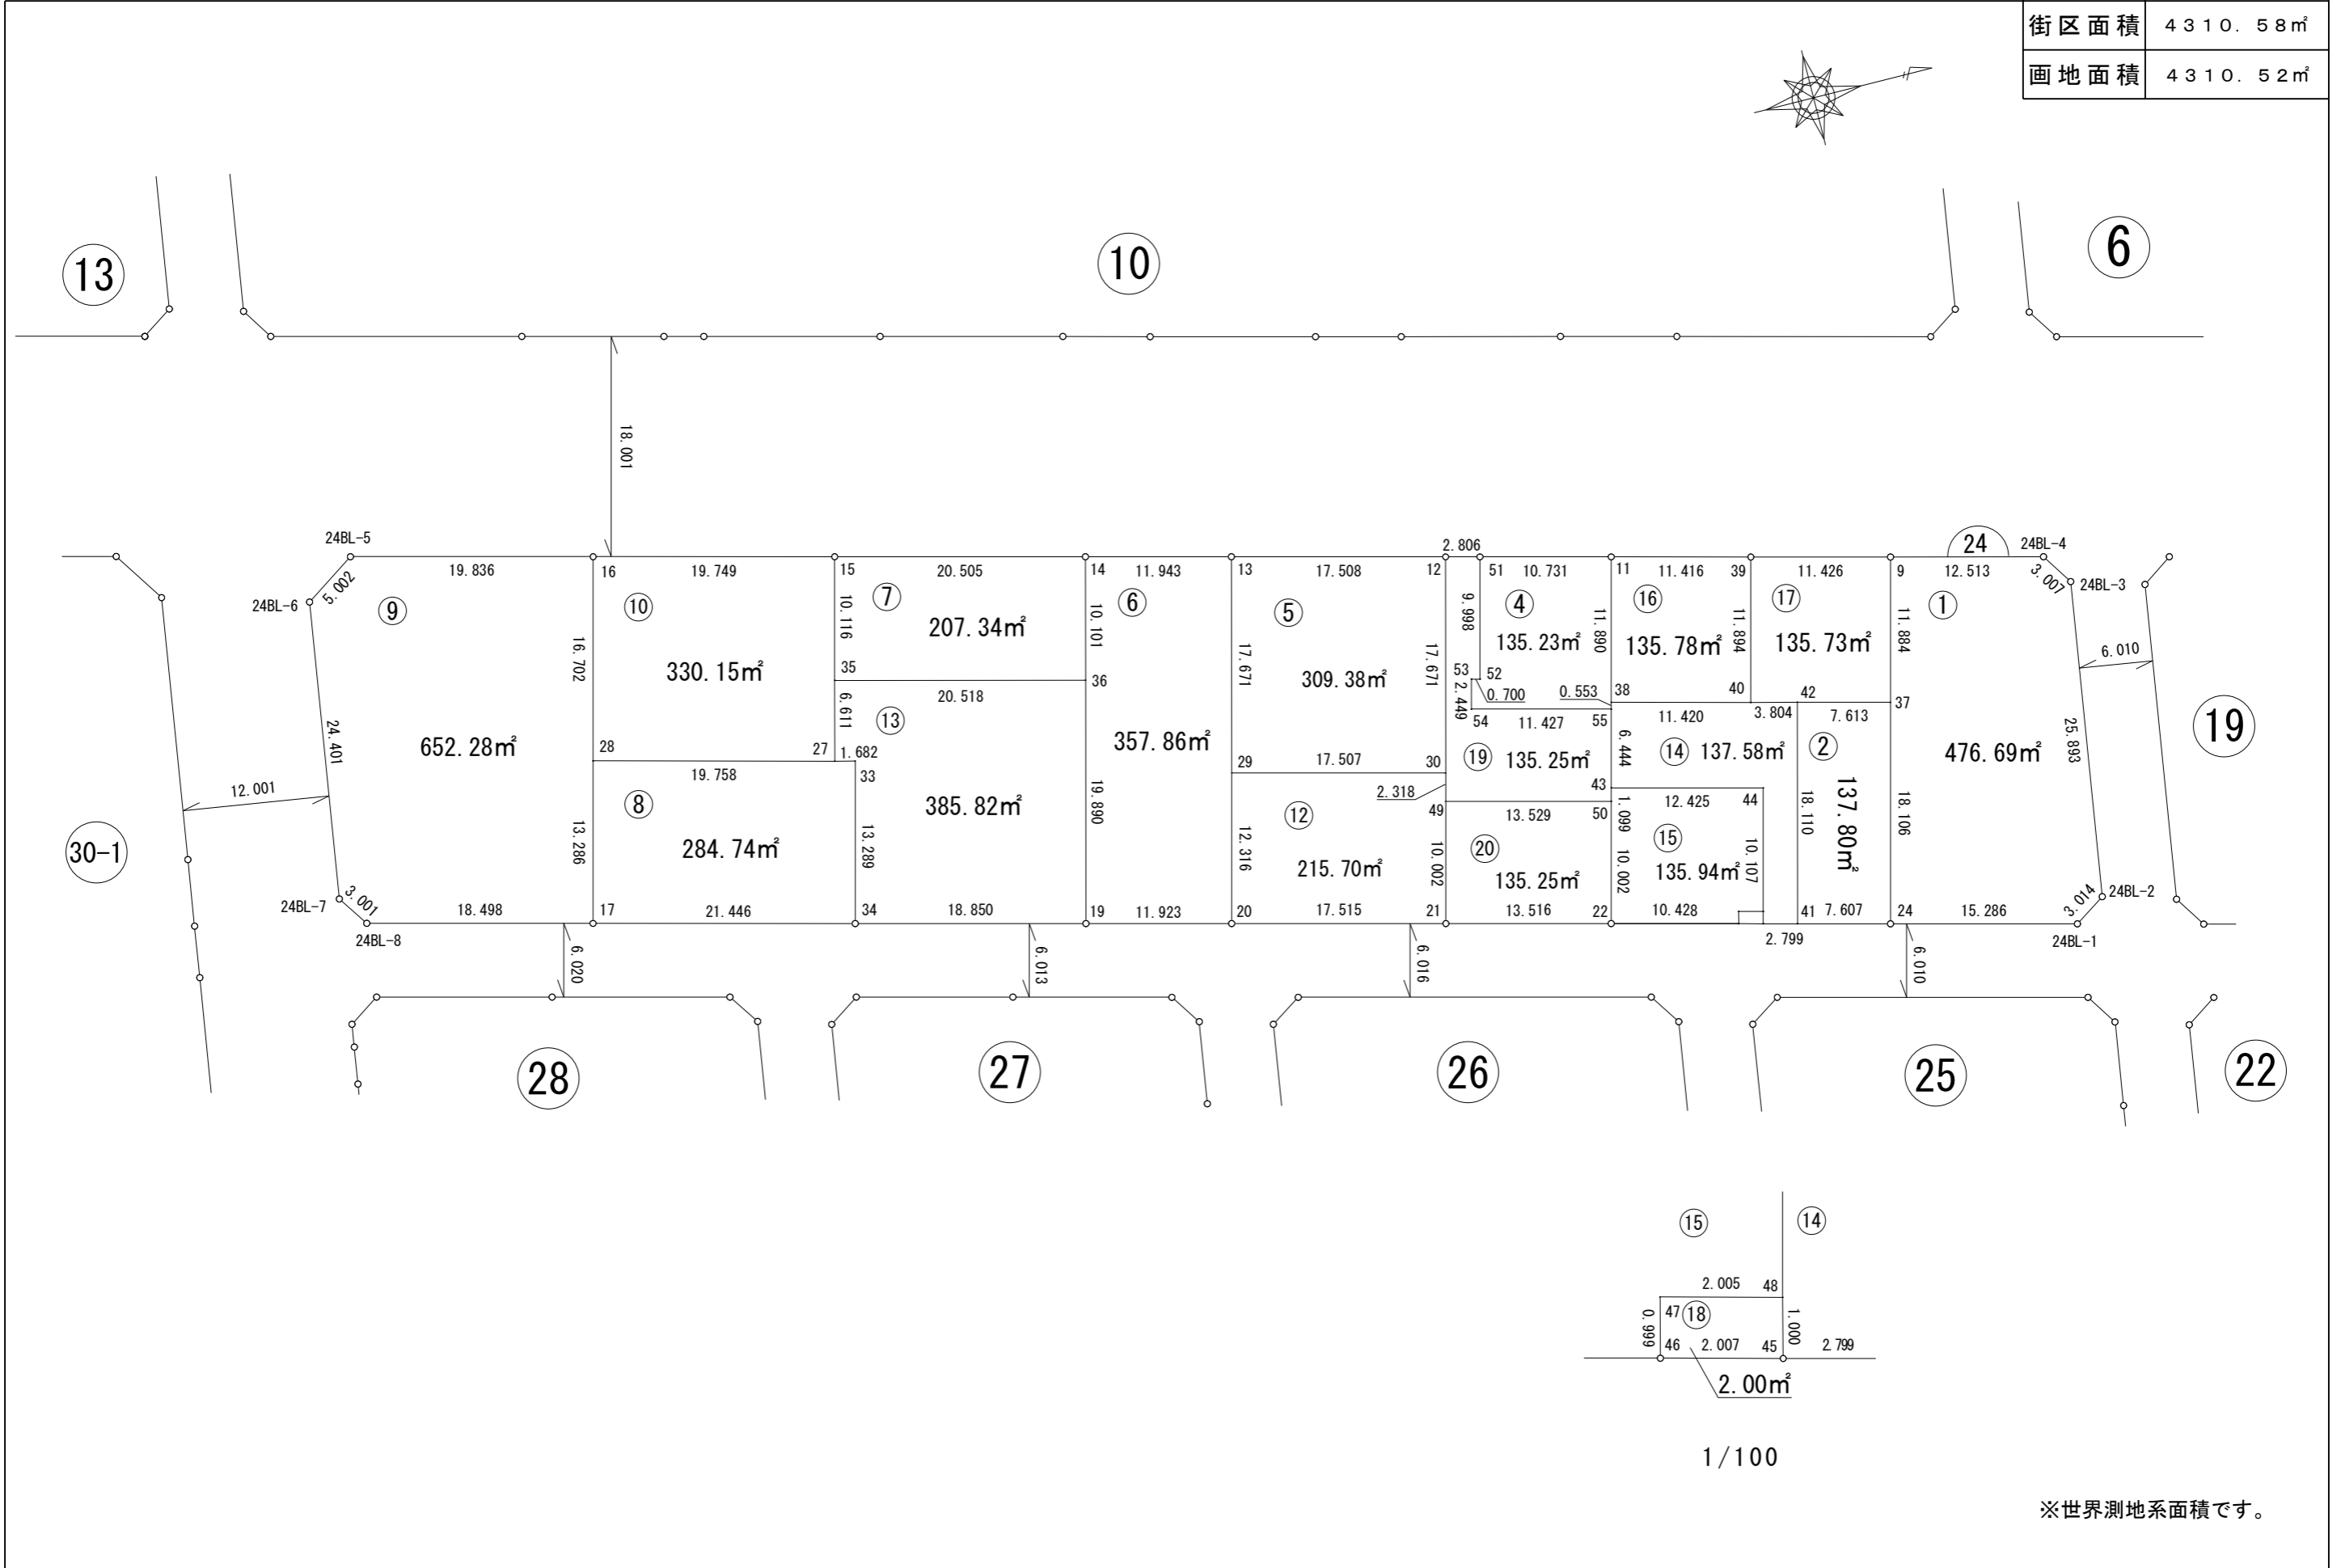


1:500

画地出来形確認測量図

街区番号	24BL
街区面積	4310.58㎡
画地面積	4310.52㎡

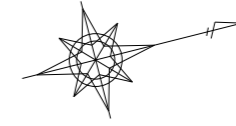

1/100

※世界測地系面積です。