
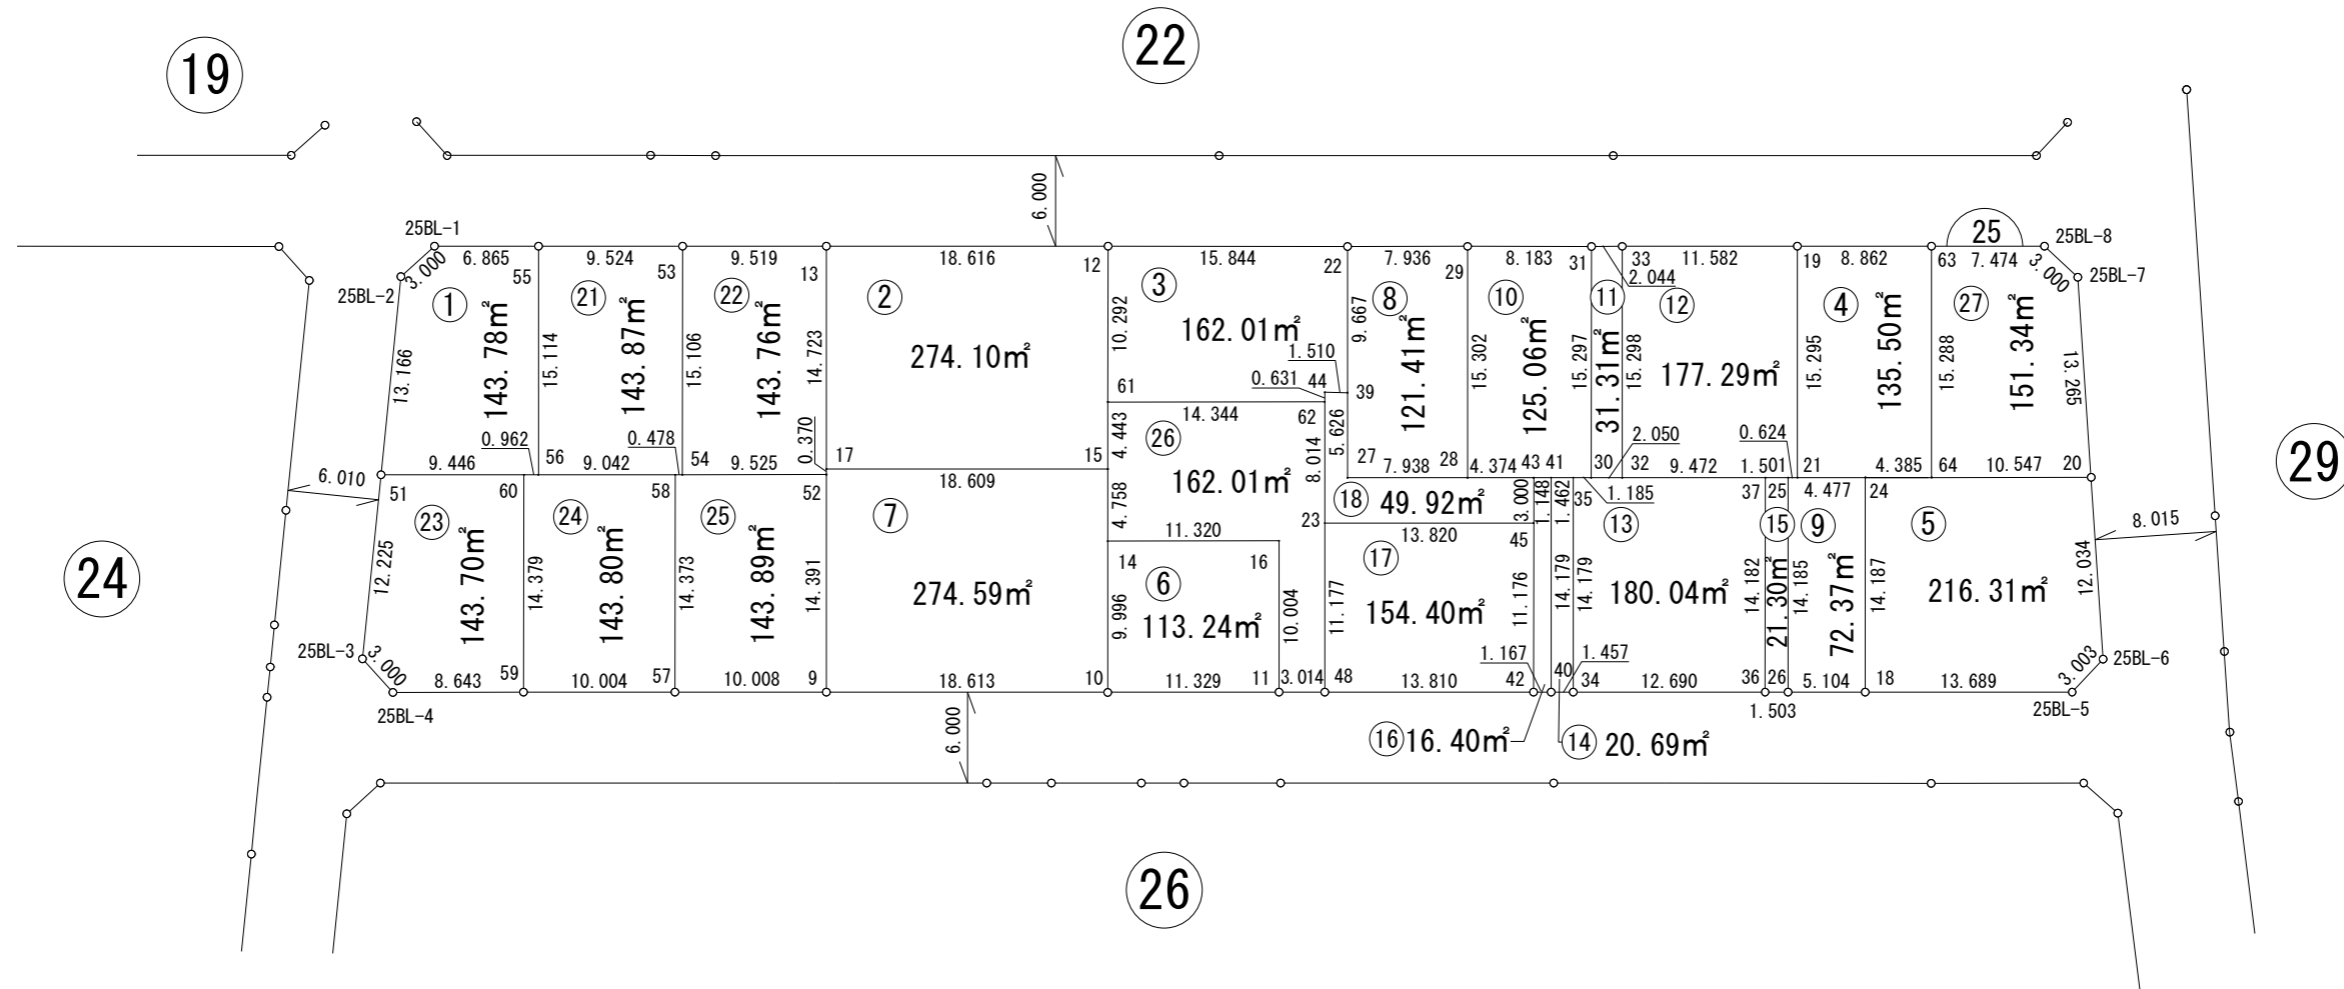


画地出来形確認測量図

街区番号	25BL
街区面積	3322.21㎡
画地面積	3322.09㎡

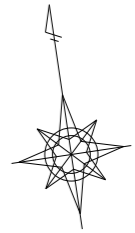

※世界測地系面積です。