
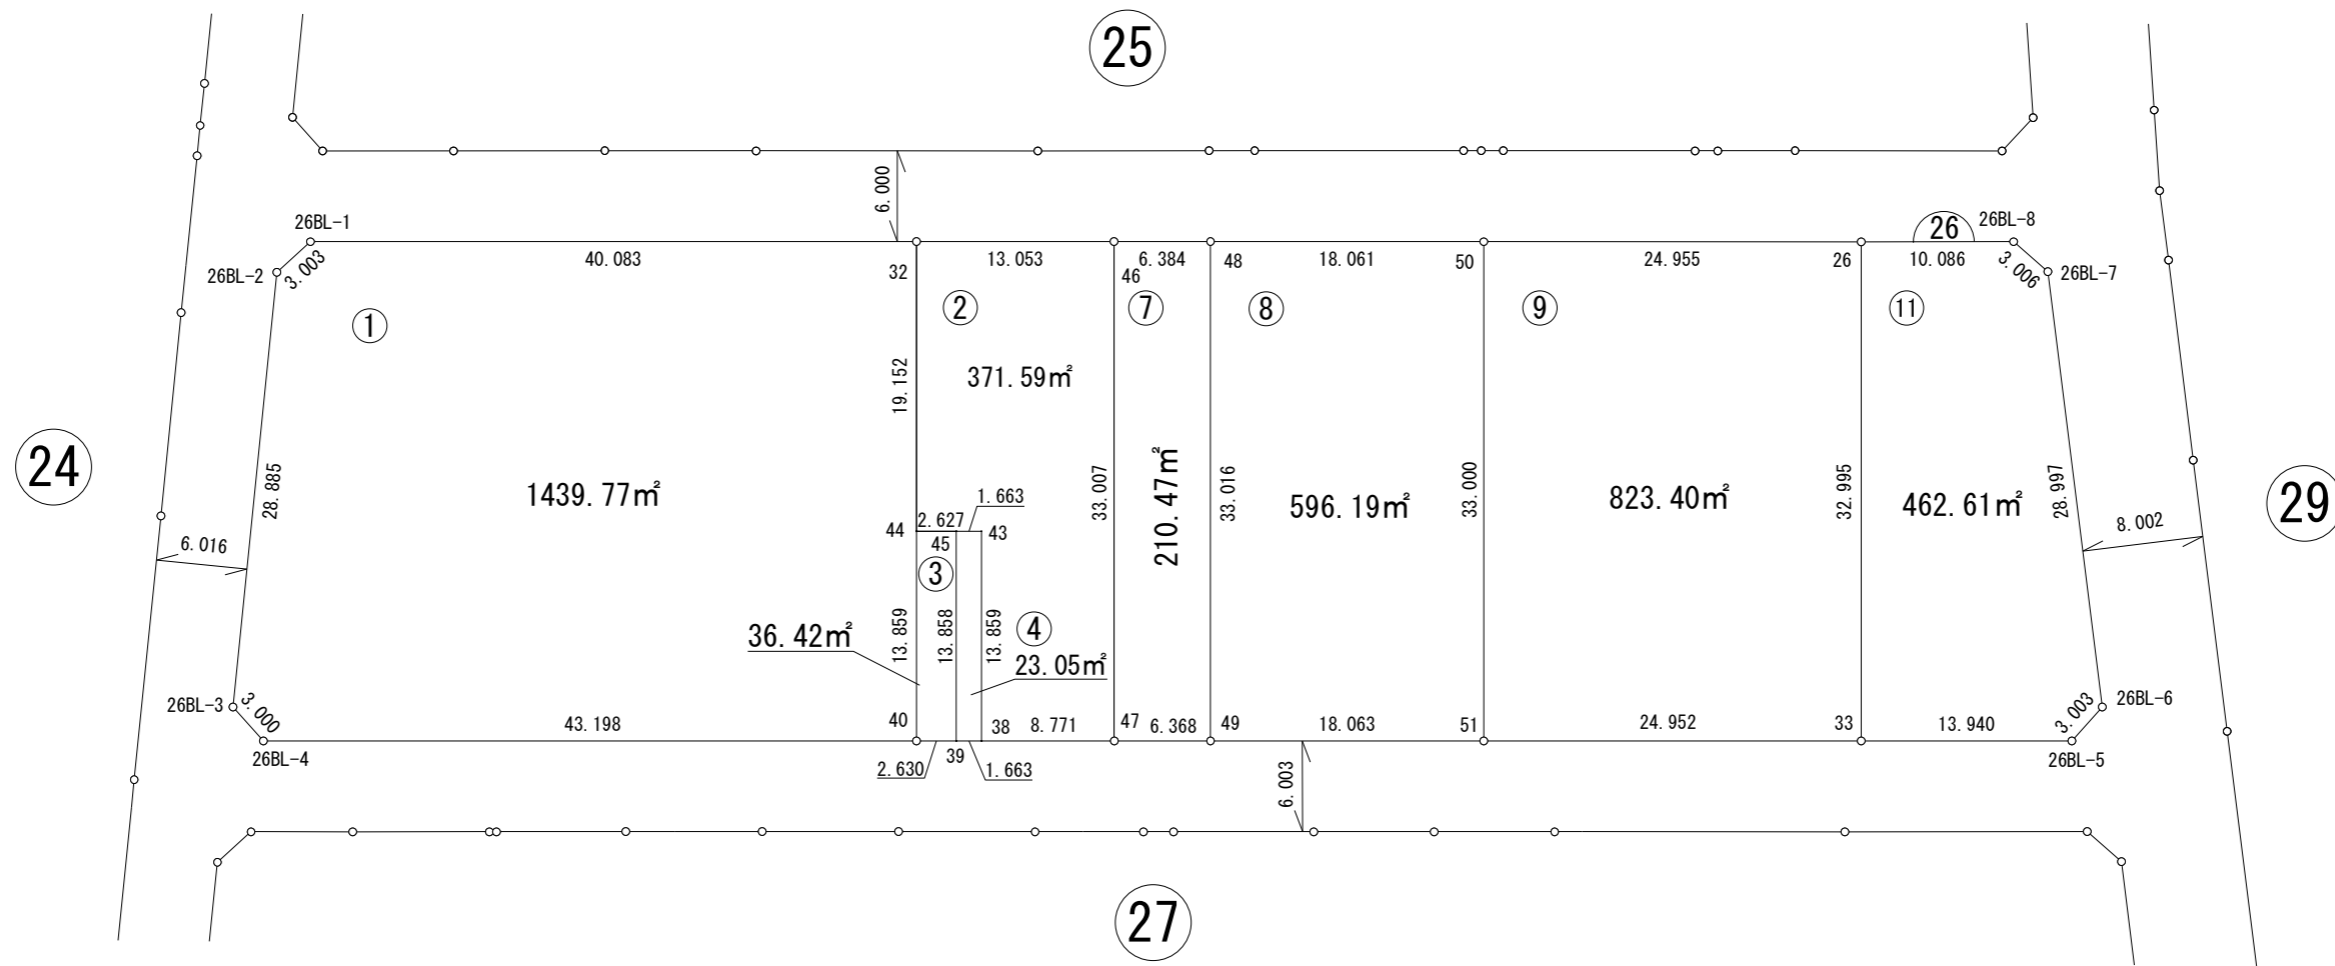


画地出来形確認測量図

街区番号	26BL
街区面積	3963.53㎡
画地面積	3963.50㎡

令和4年7月25日調整

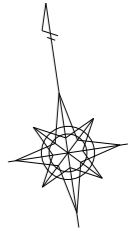

※世界測地系面積です。