
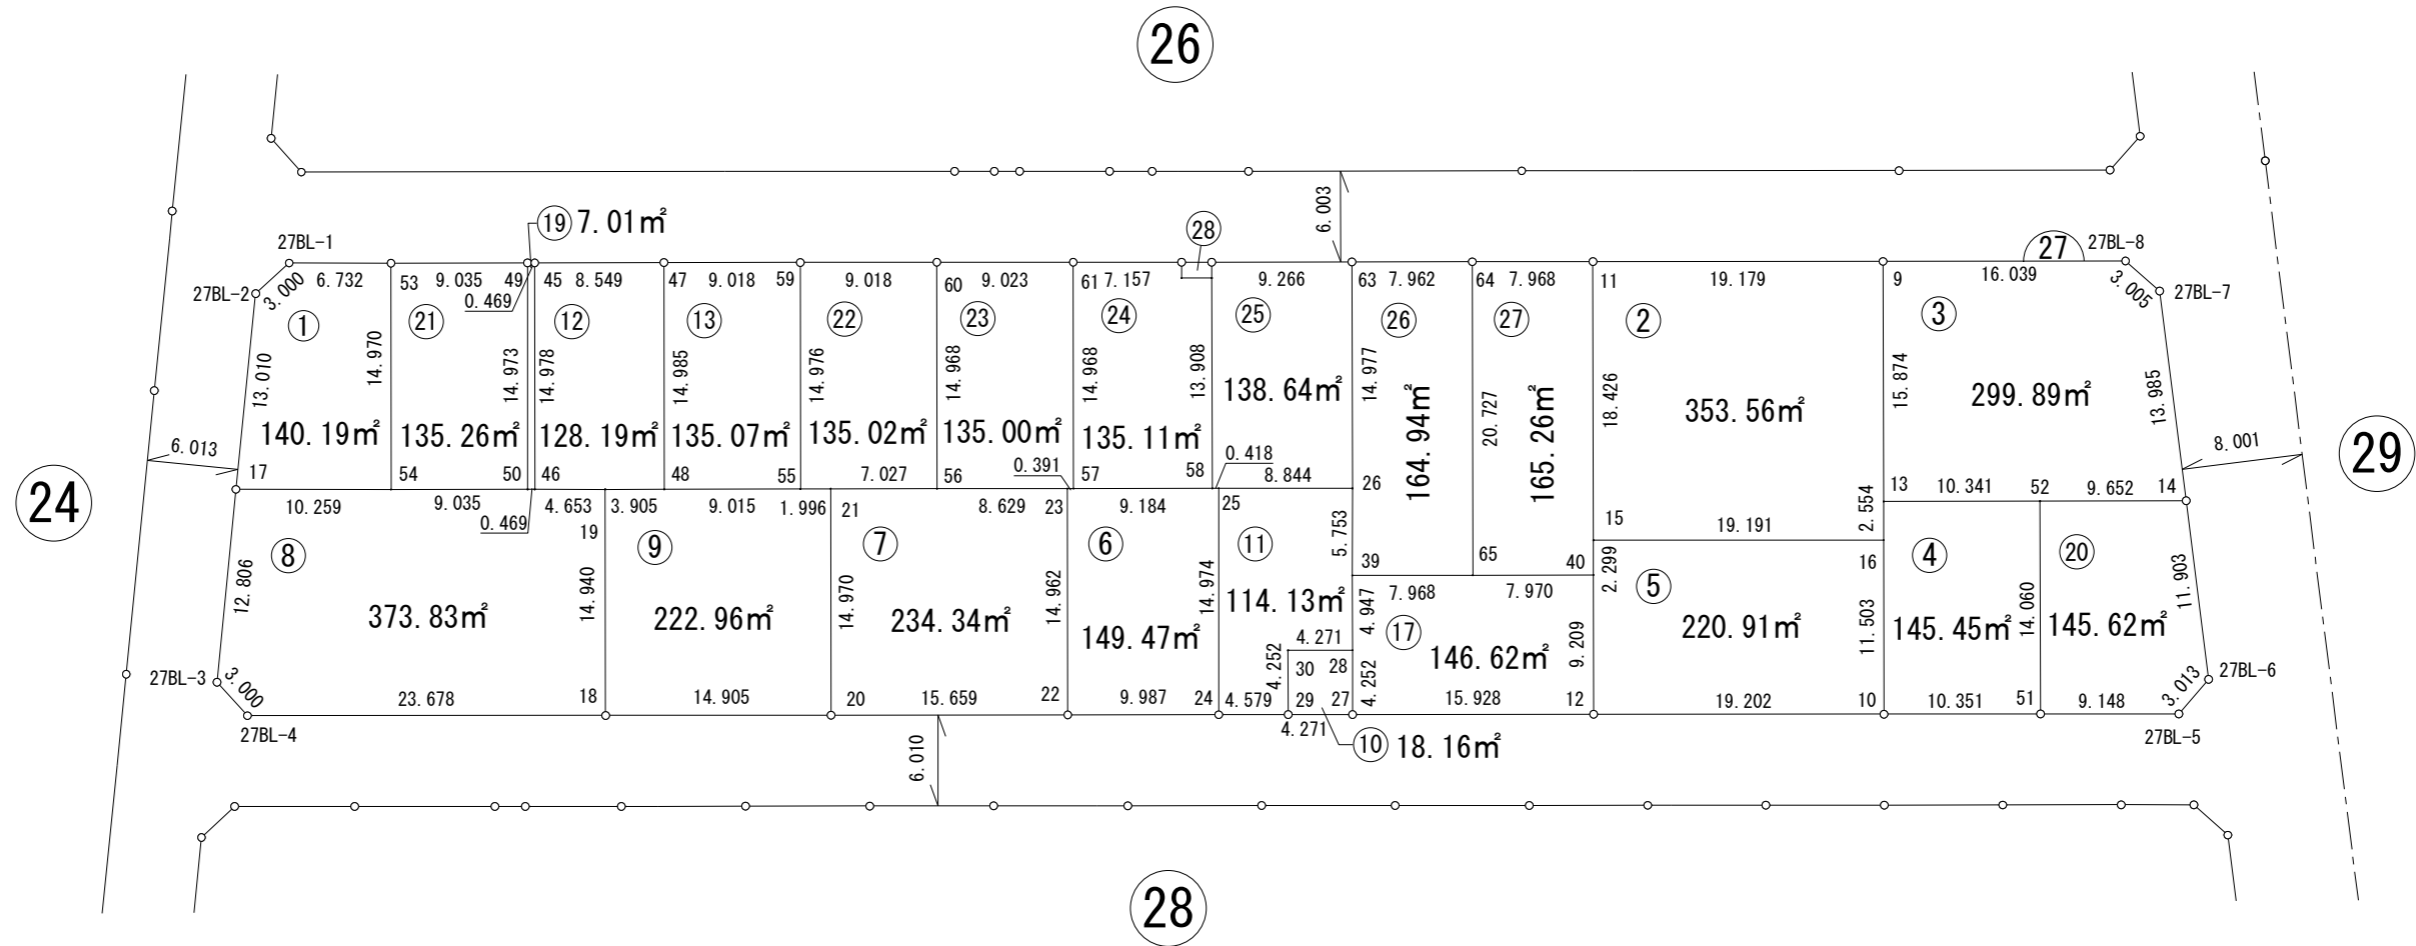
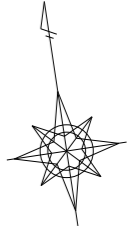


画地出来形確認測量図

街区番号	27BL
街区面積	3846.85㎡
画地面積	3846.73㎡

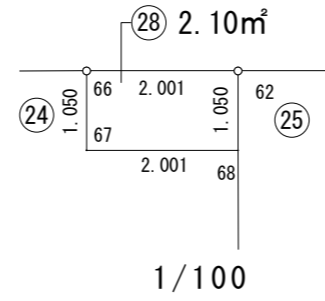

※世界測地系面積です。