
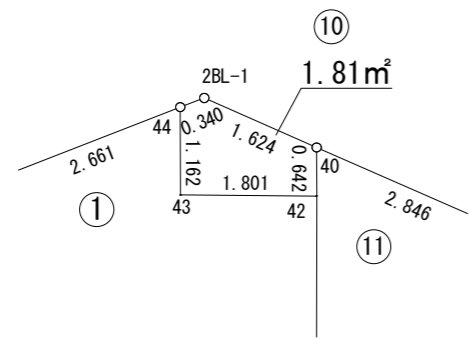
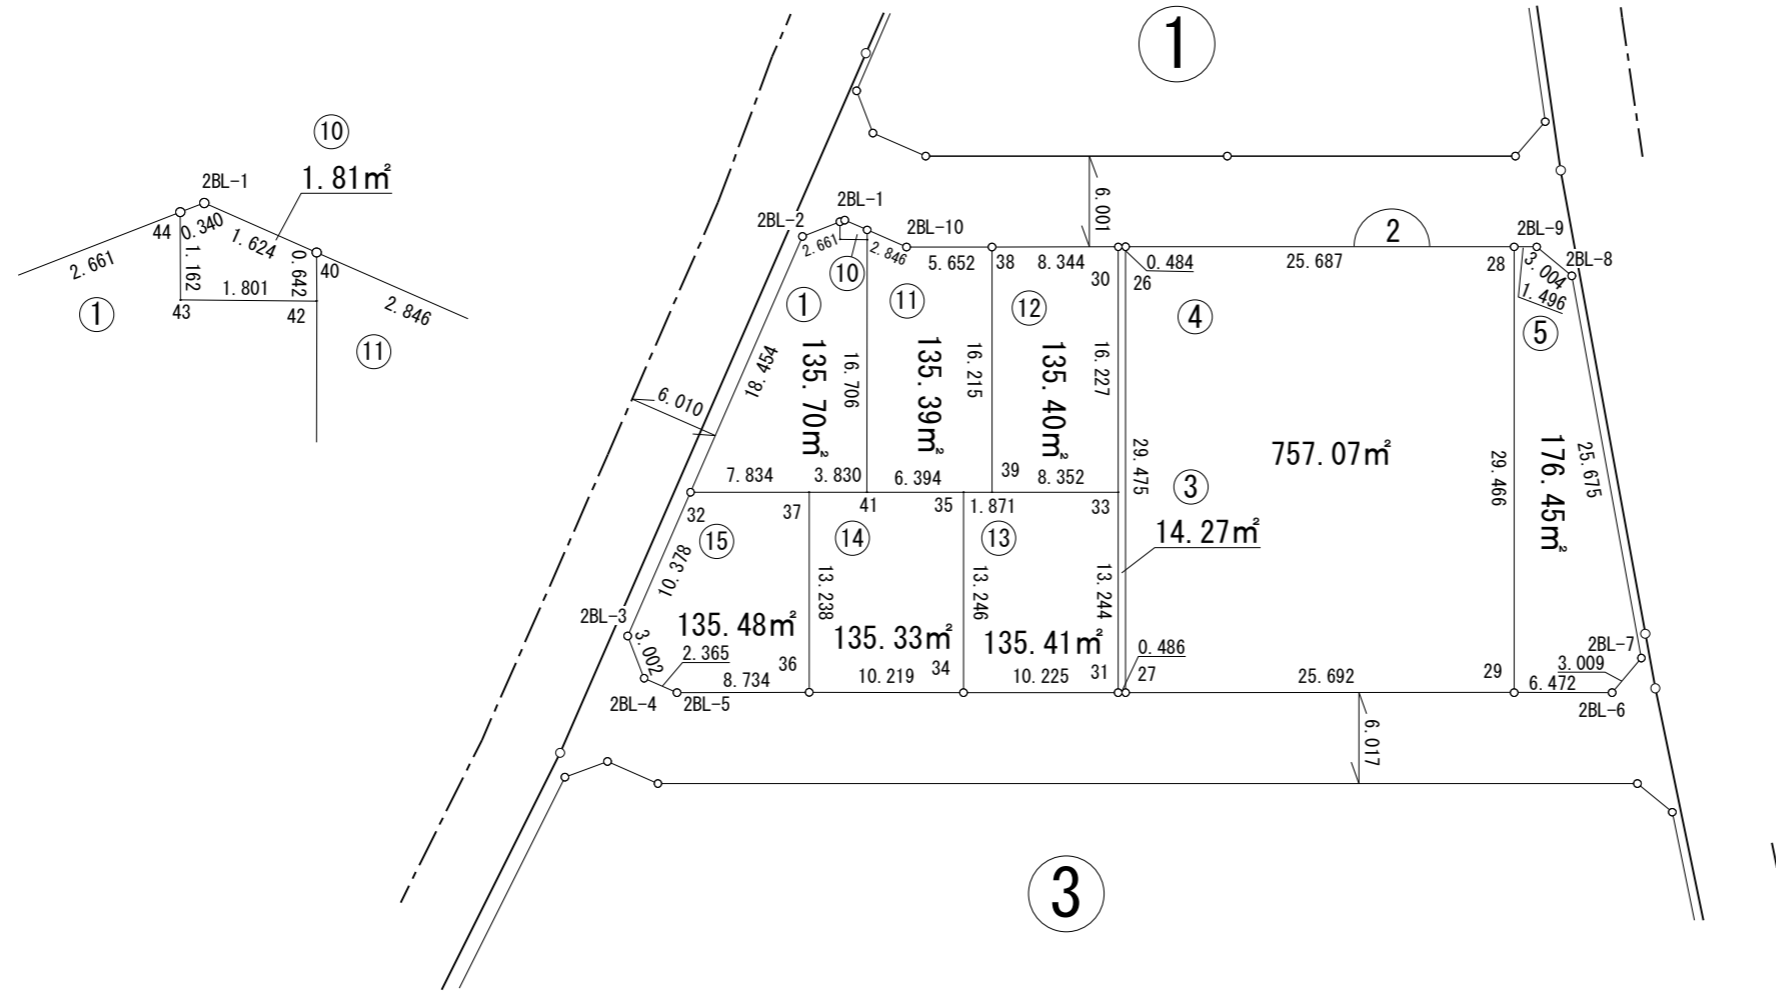


1:500

画地出来形確認測量図

街区番号	2BL
街区面積	1762.36㎡
画地面積	1762.31㎡

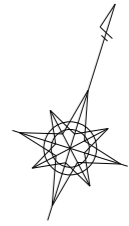

※世界測地系面積です。