
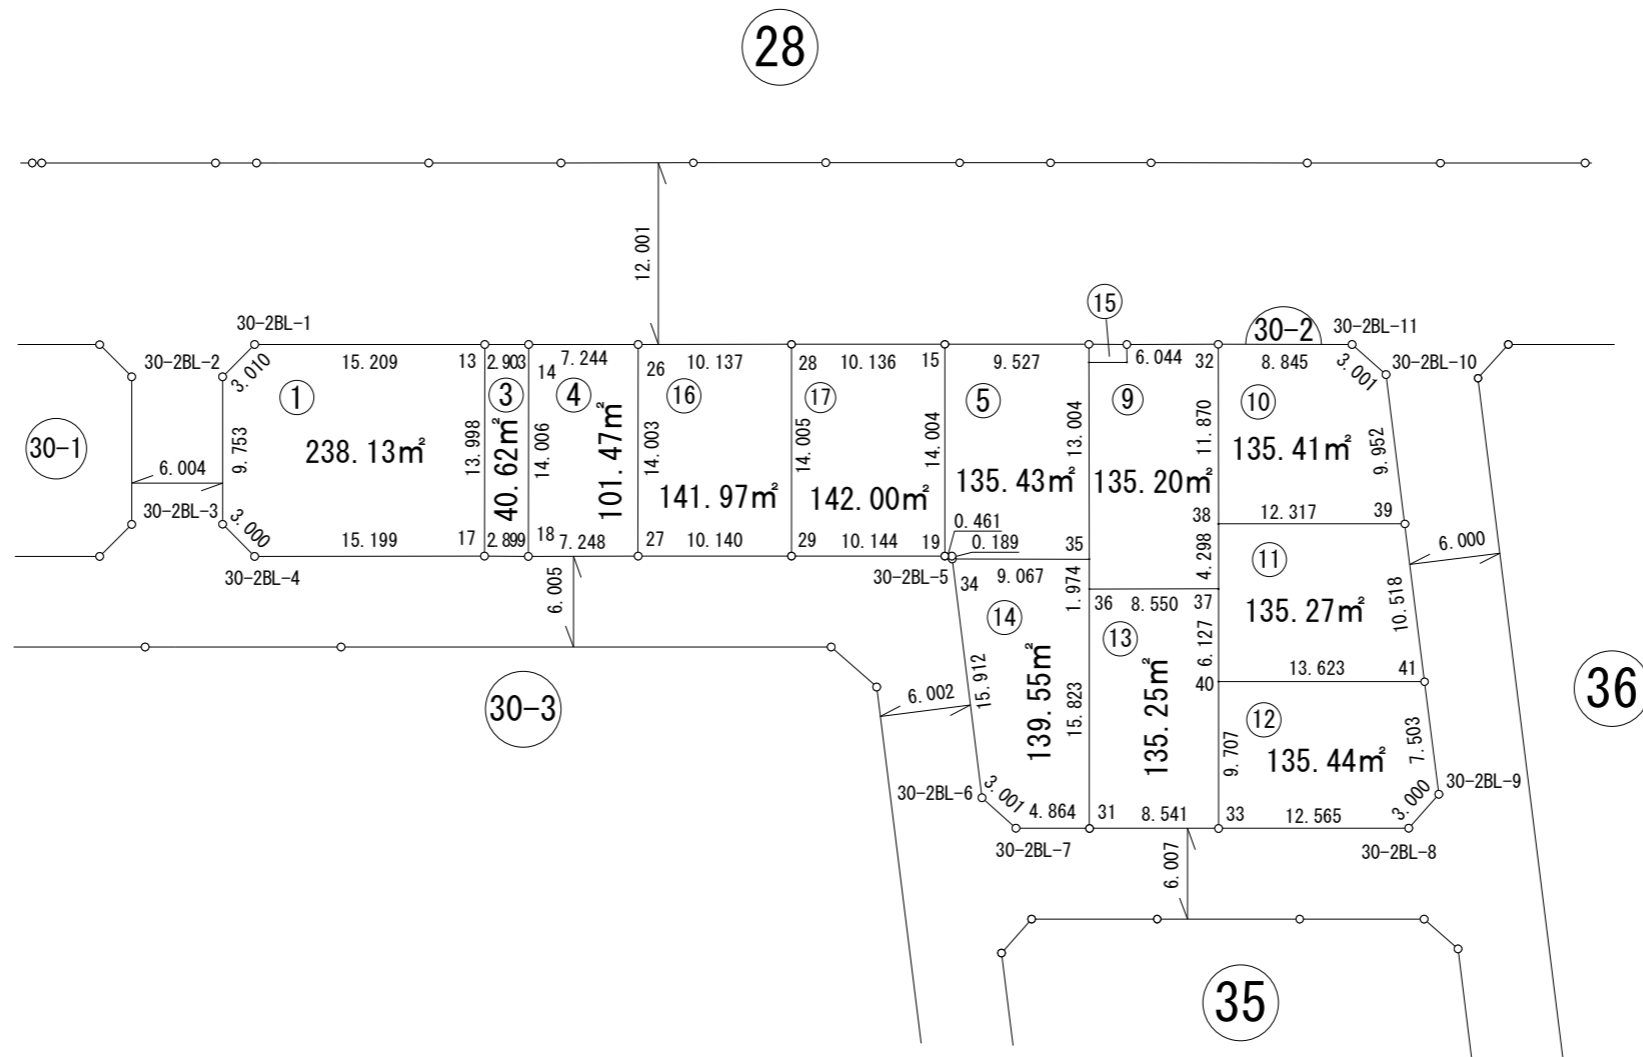
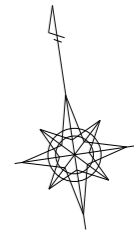


画地出来形確認測量図

街区番号	30-2BL
街区面積	1618.80㎡
画地面積	1618.74㎡

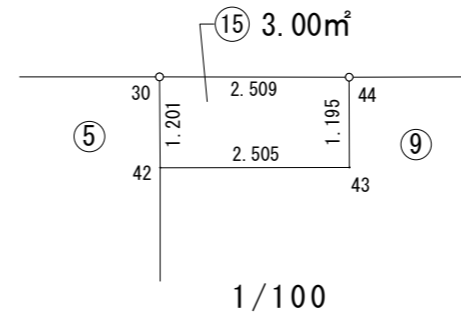

※世界測地系面積です。