
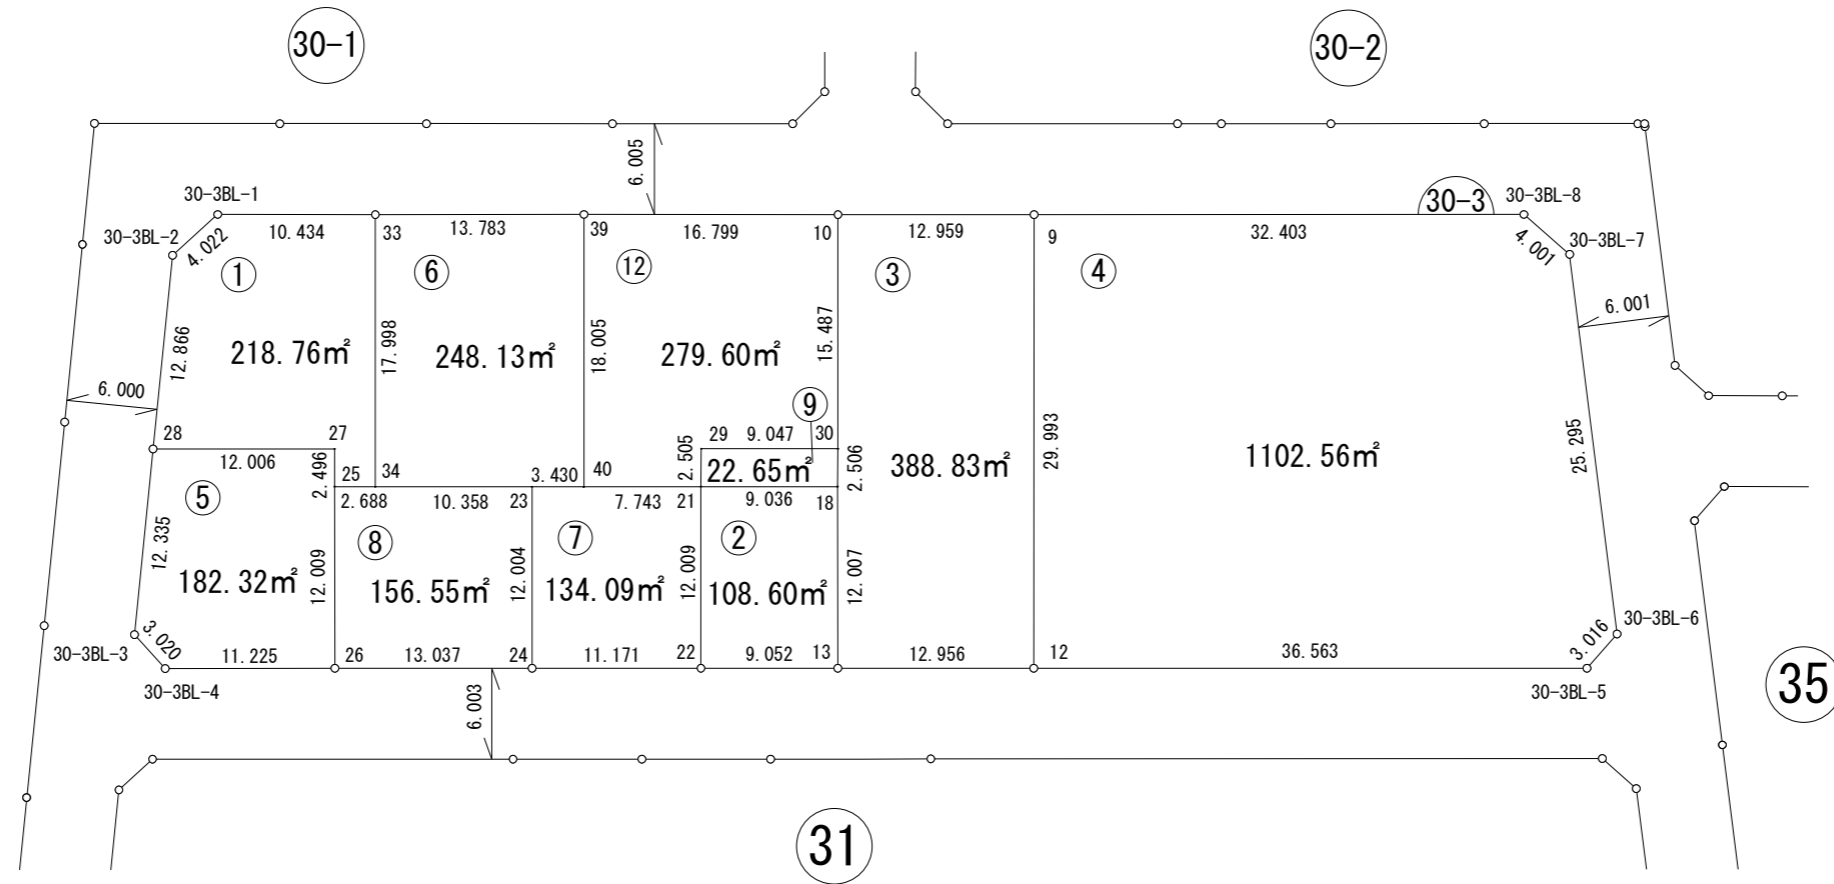


画地出来形確認測量図

街区番号	30-3BL
街区面積	2842.12㎡
画地面積	2842.09㎡

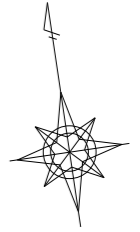

※世界測地系面積です。