
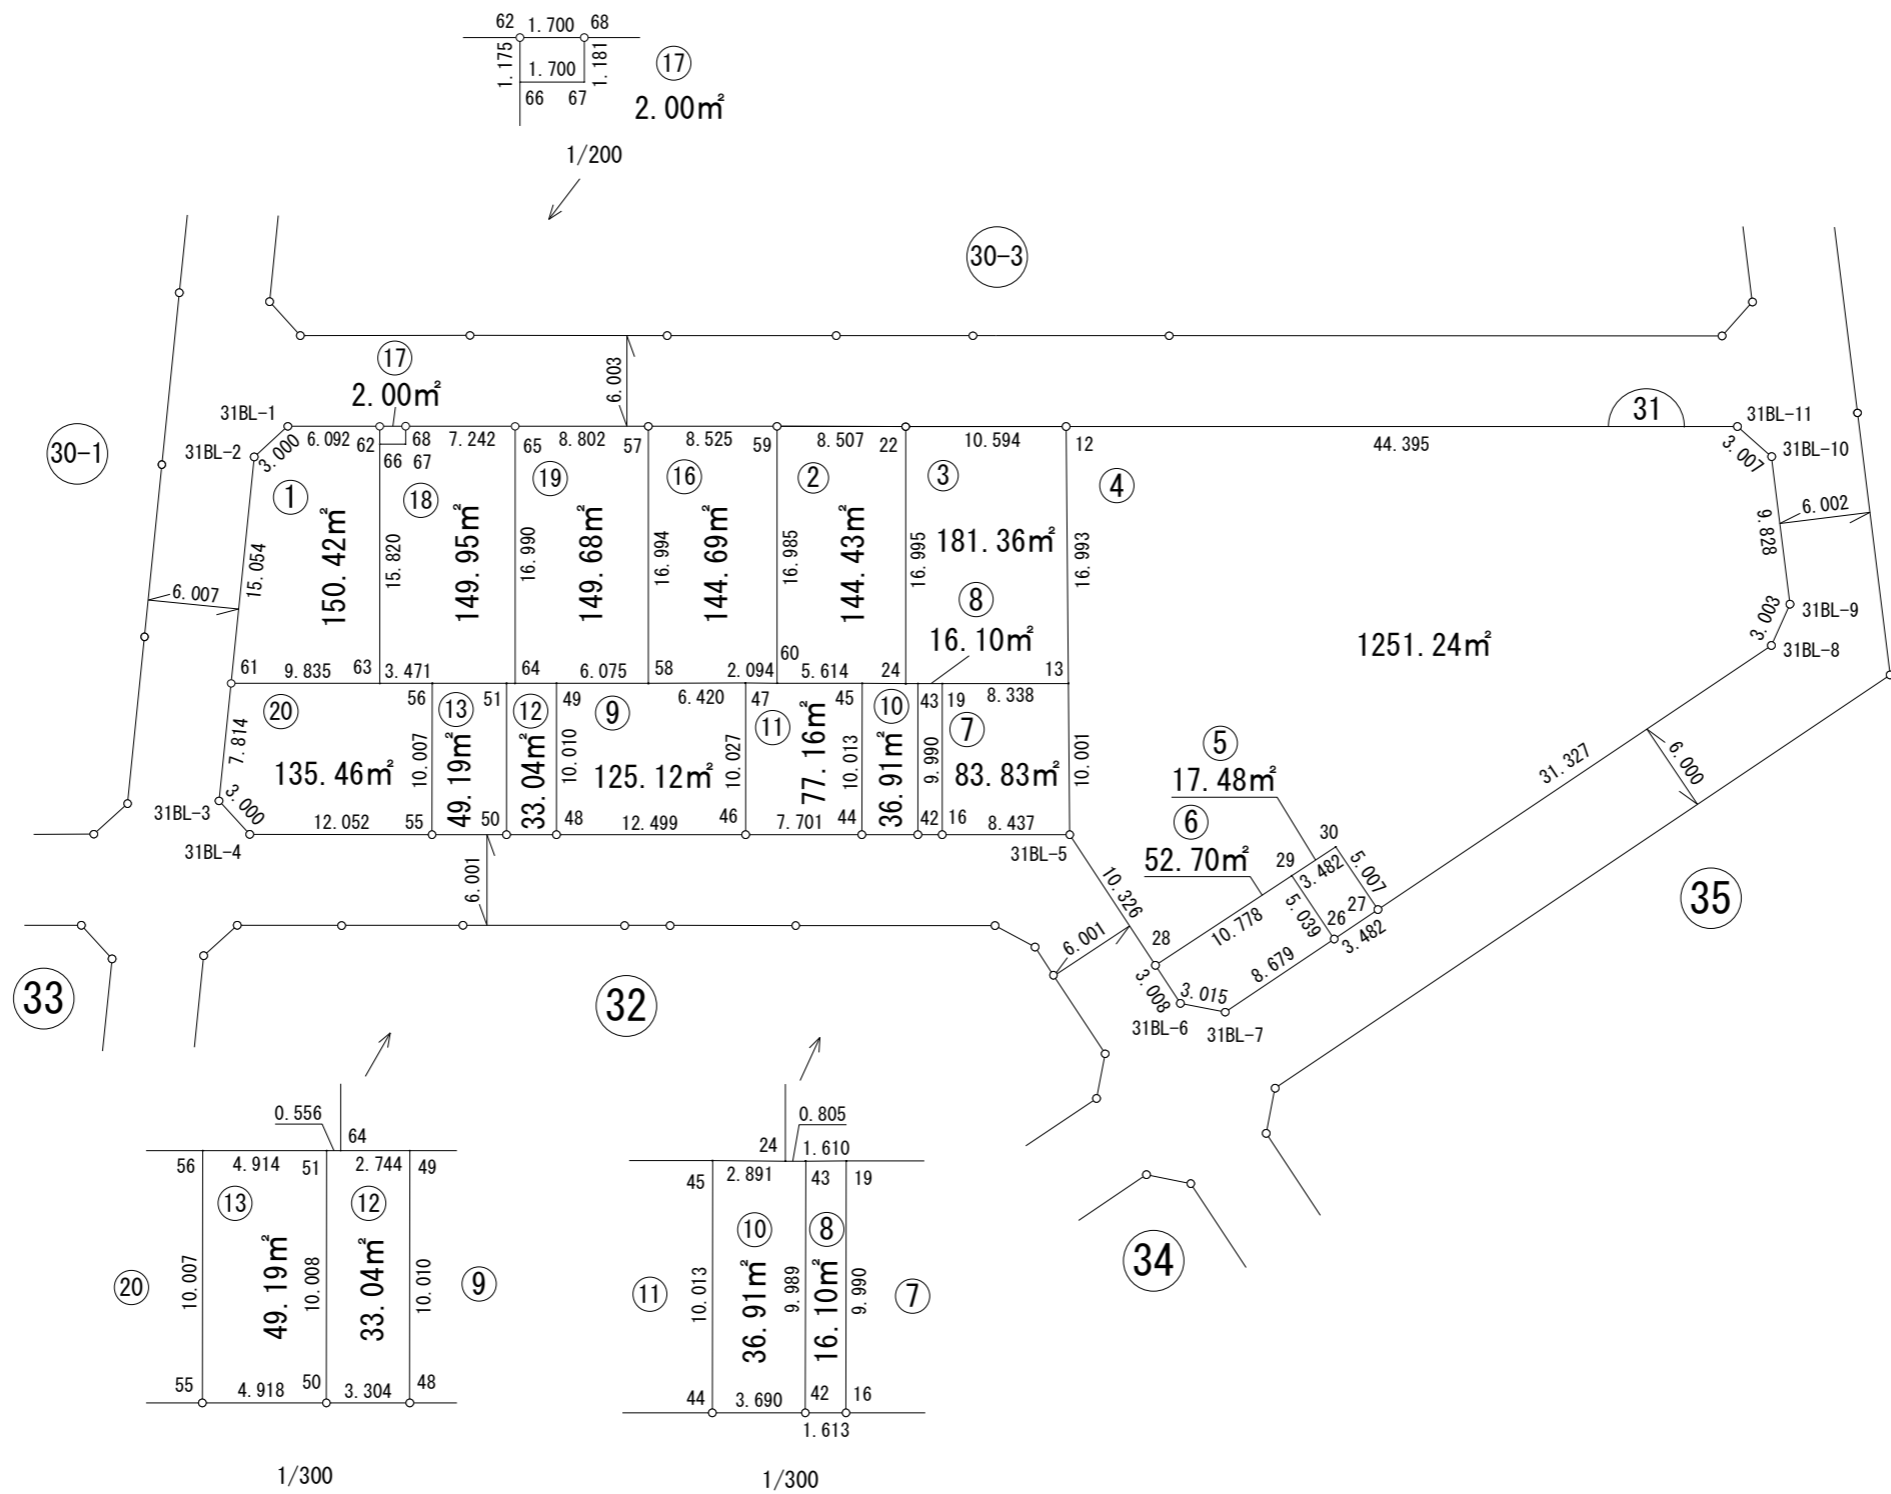


画地出来形確認測量図

街区番号	31BL
街区面積	2800.86㎡
画地面積	2800.76㎡

令和元年12月20日

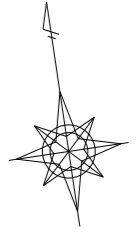

※世界測地系面積です。