
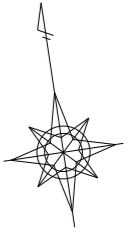
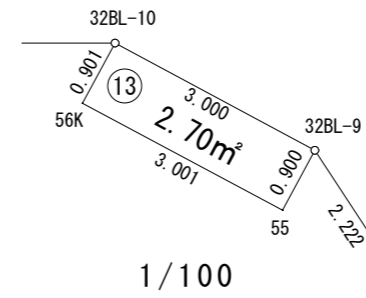


画地出来形確認測量図

街区番号	32BL
街区面積	1811.61㎡
画地面積	1811.55㎡

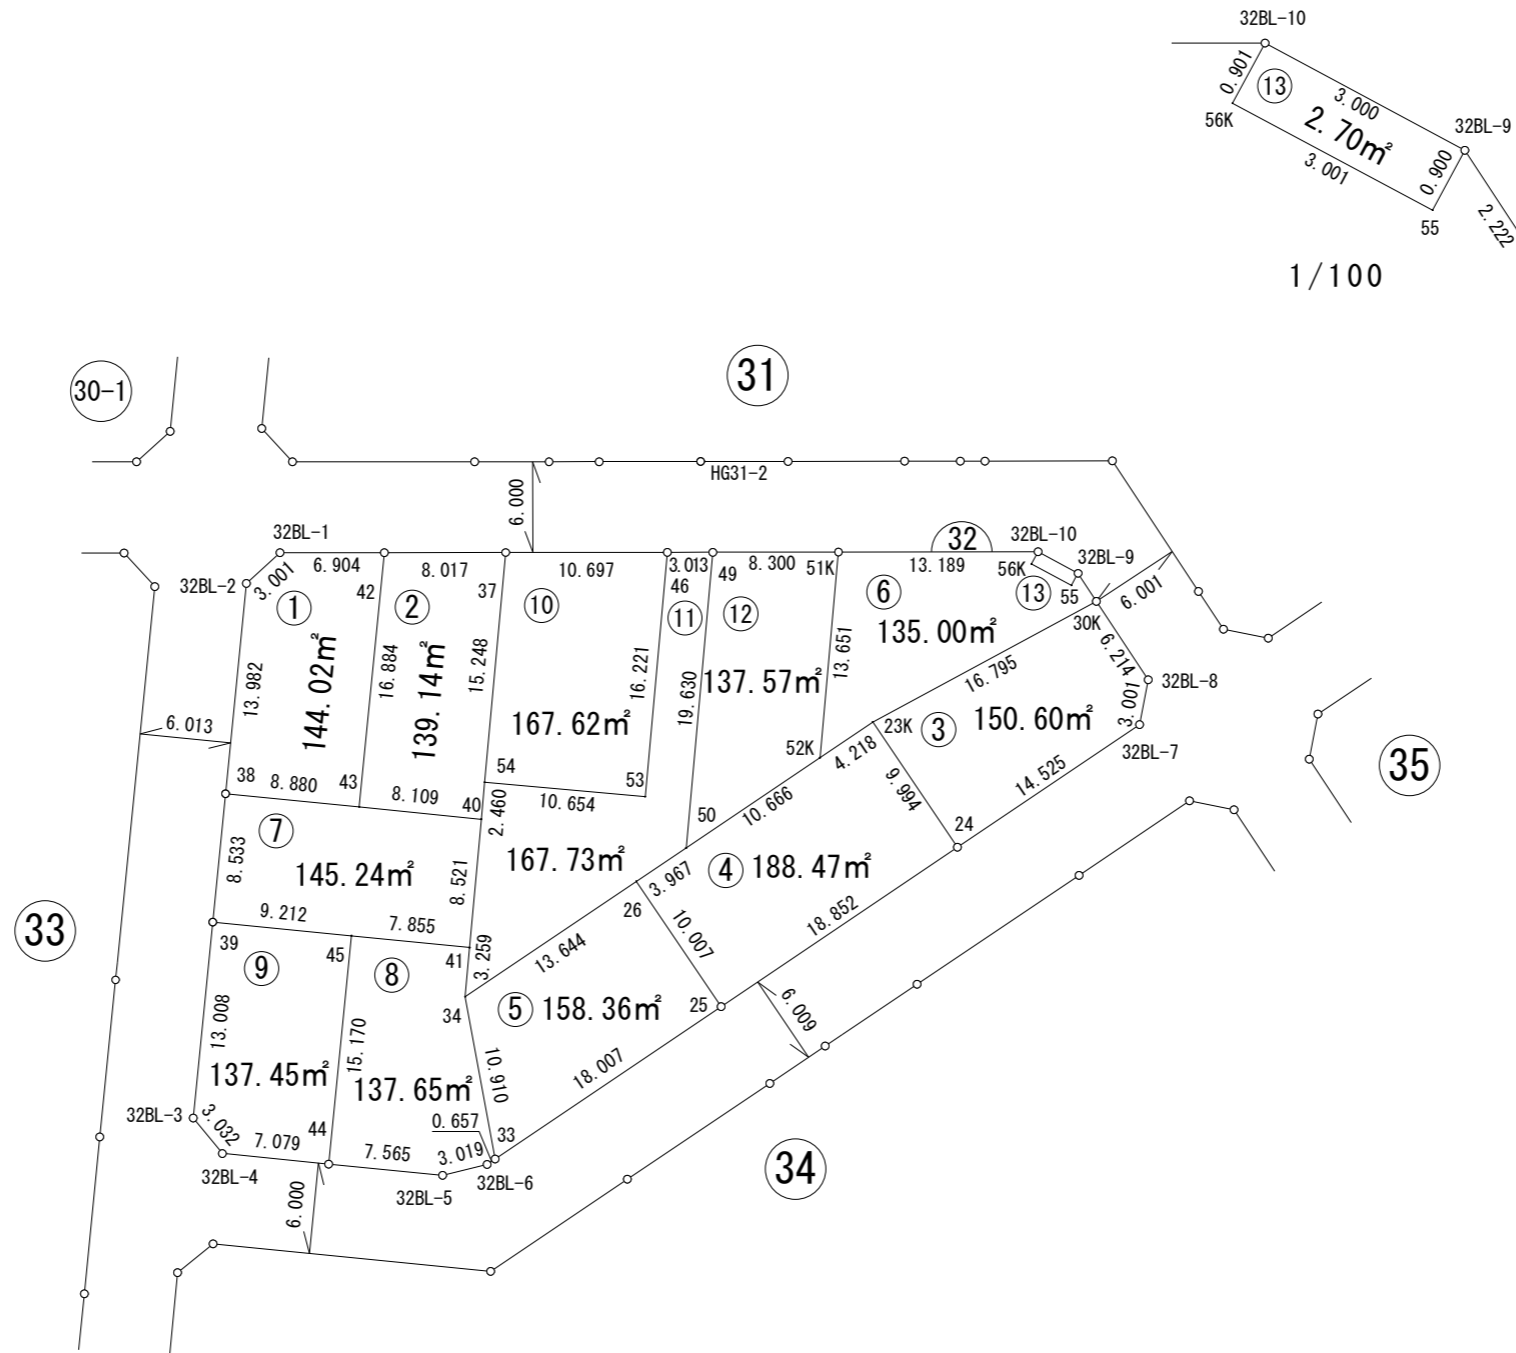

※世界測地系面積です。