
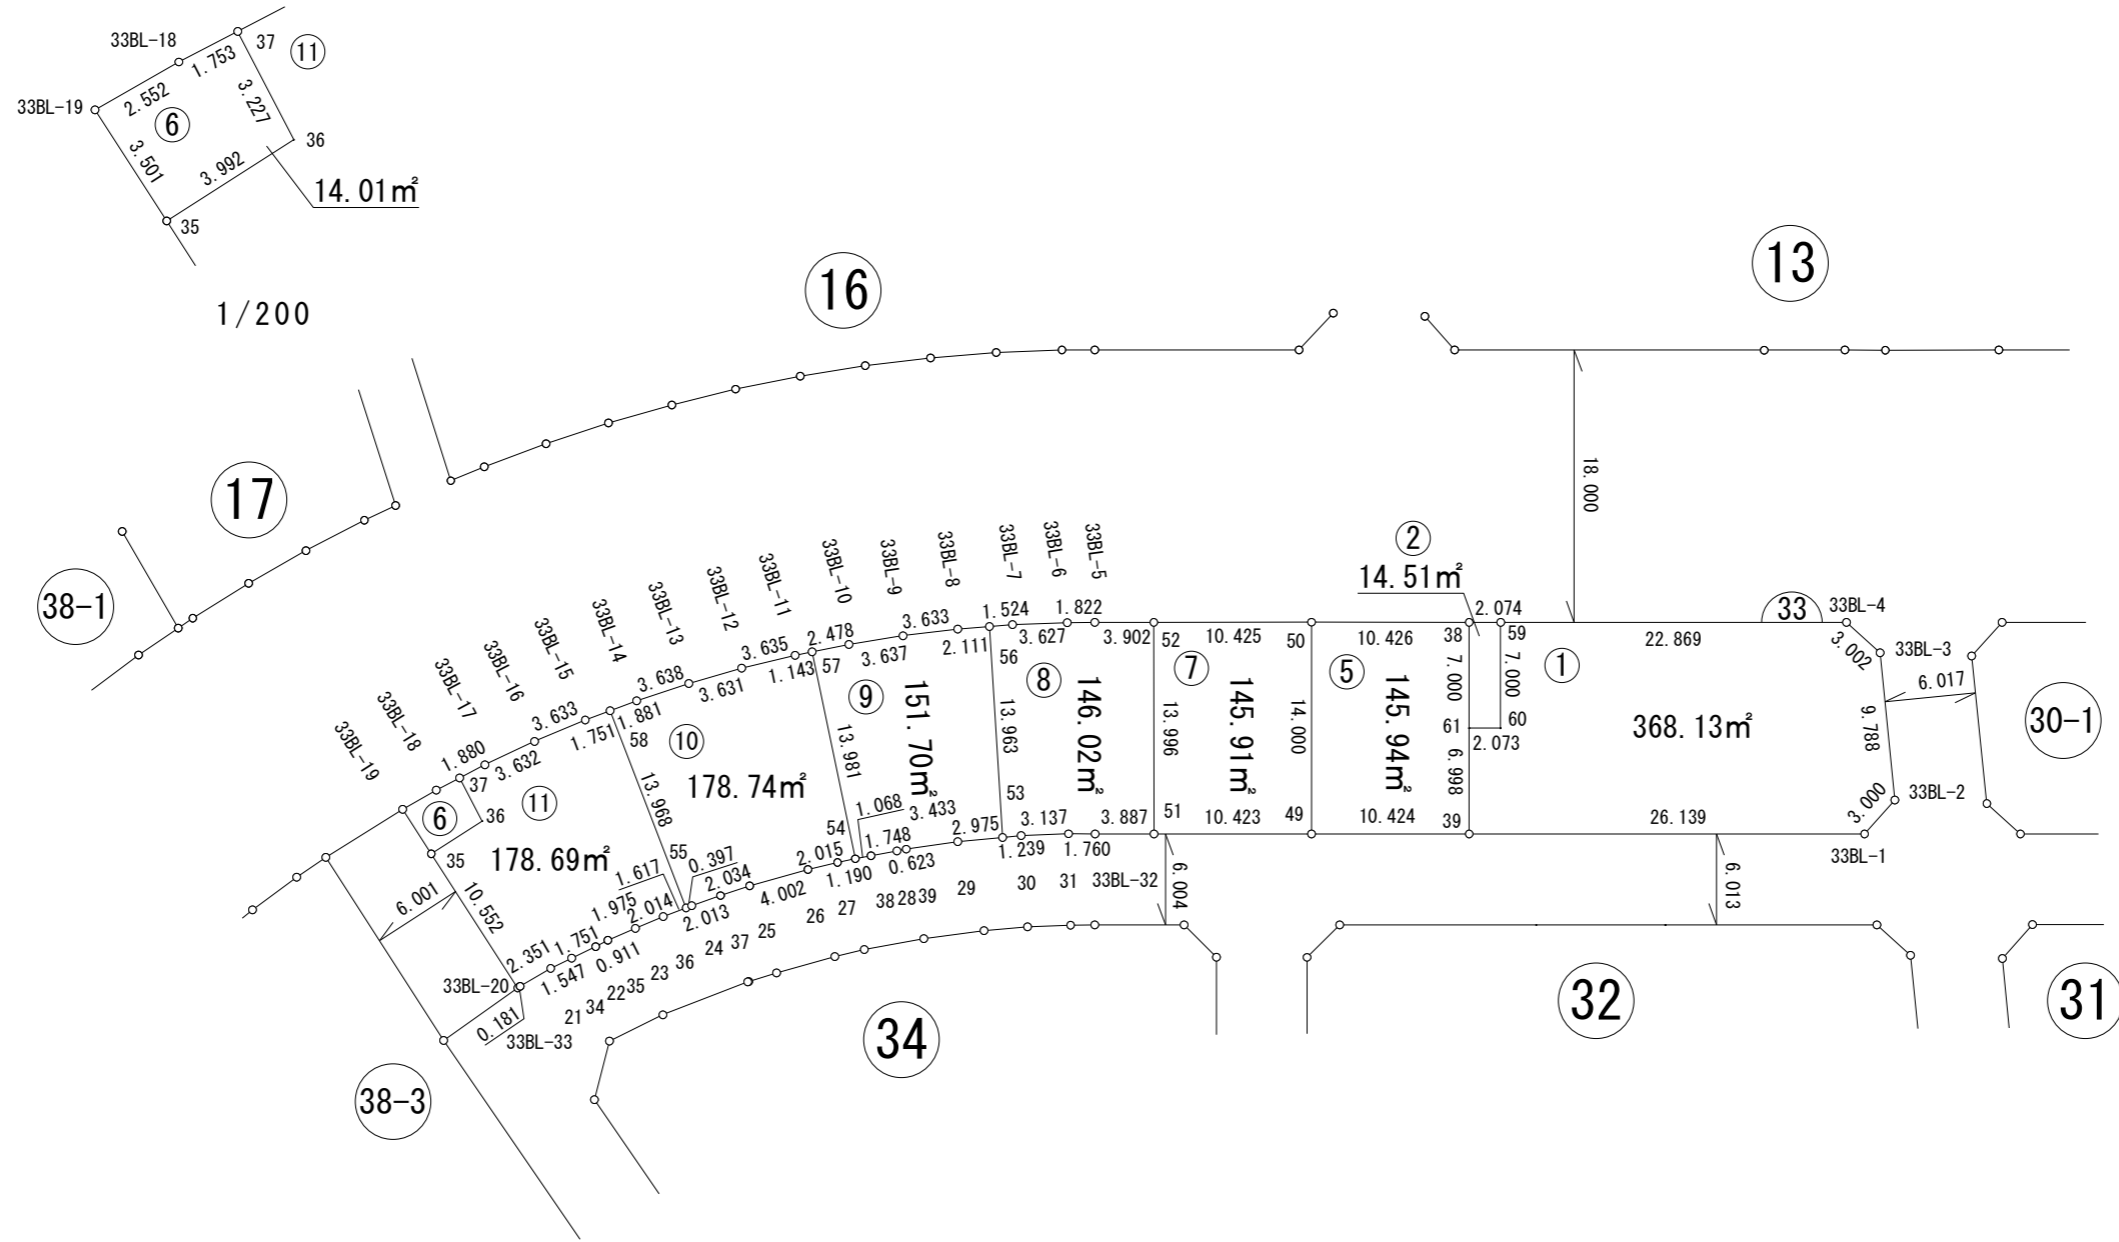


画地出来形確認測量図

街区番号	33BL
街区面積	1343.69㎡
画地面積	1343.65㎡

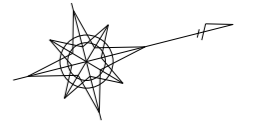

※世界測地系面積です。