
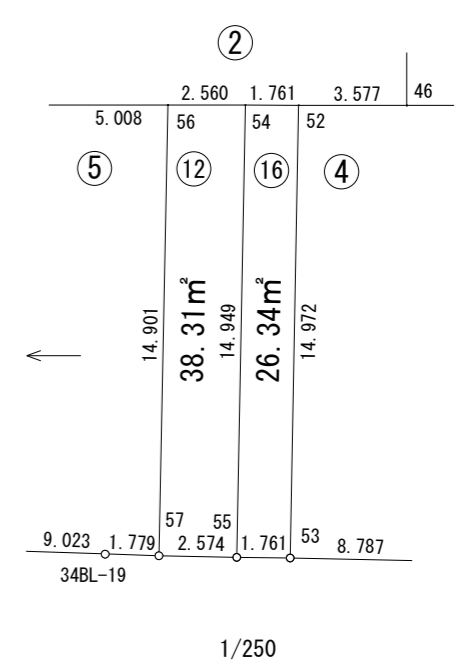
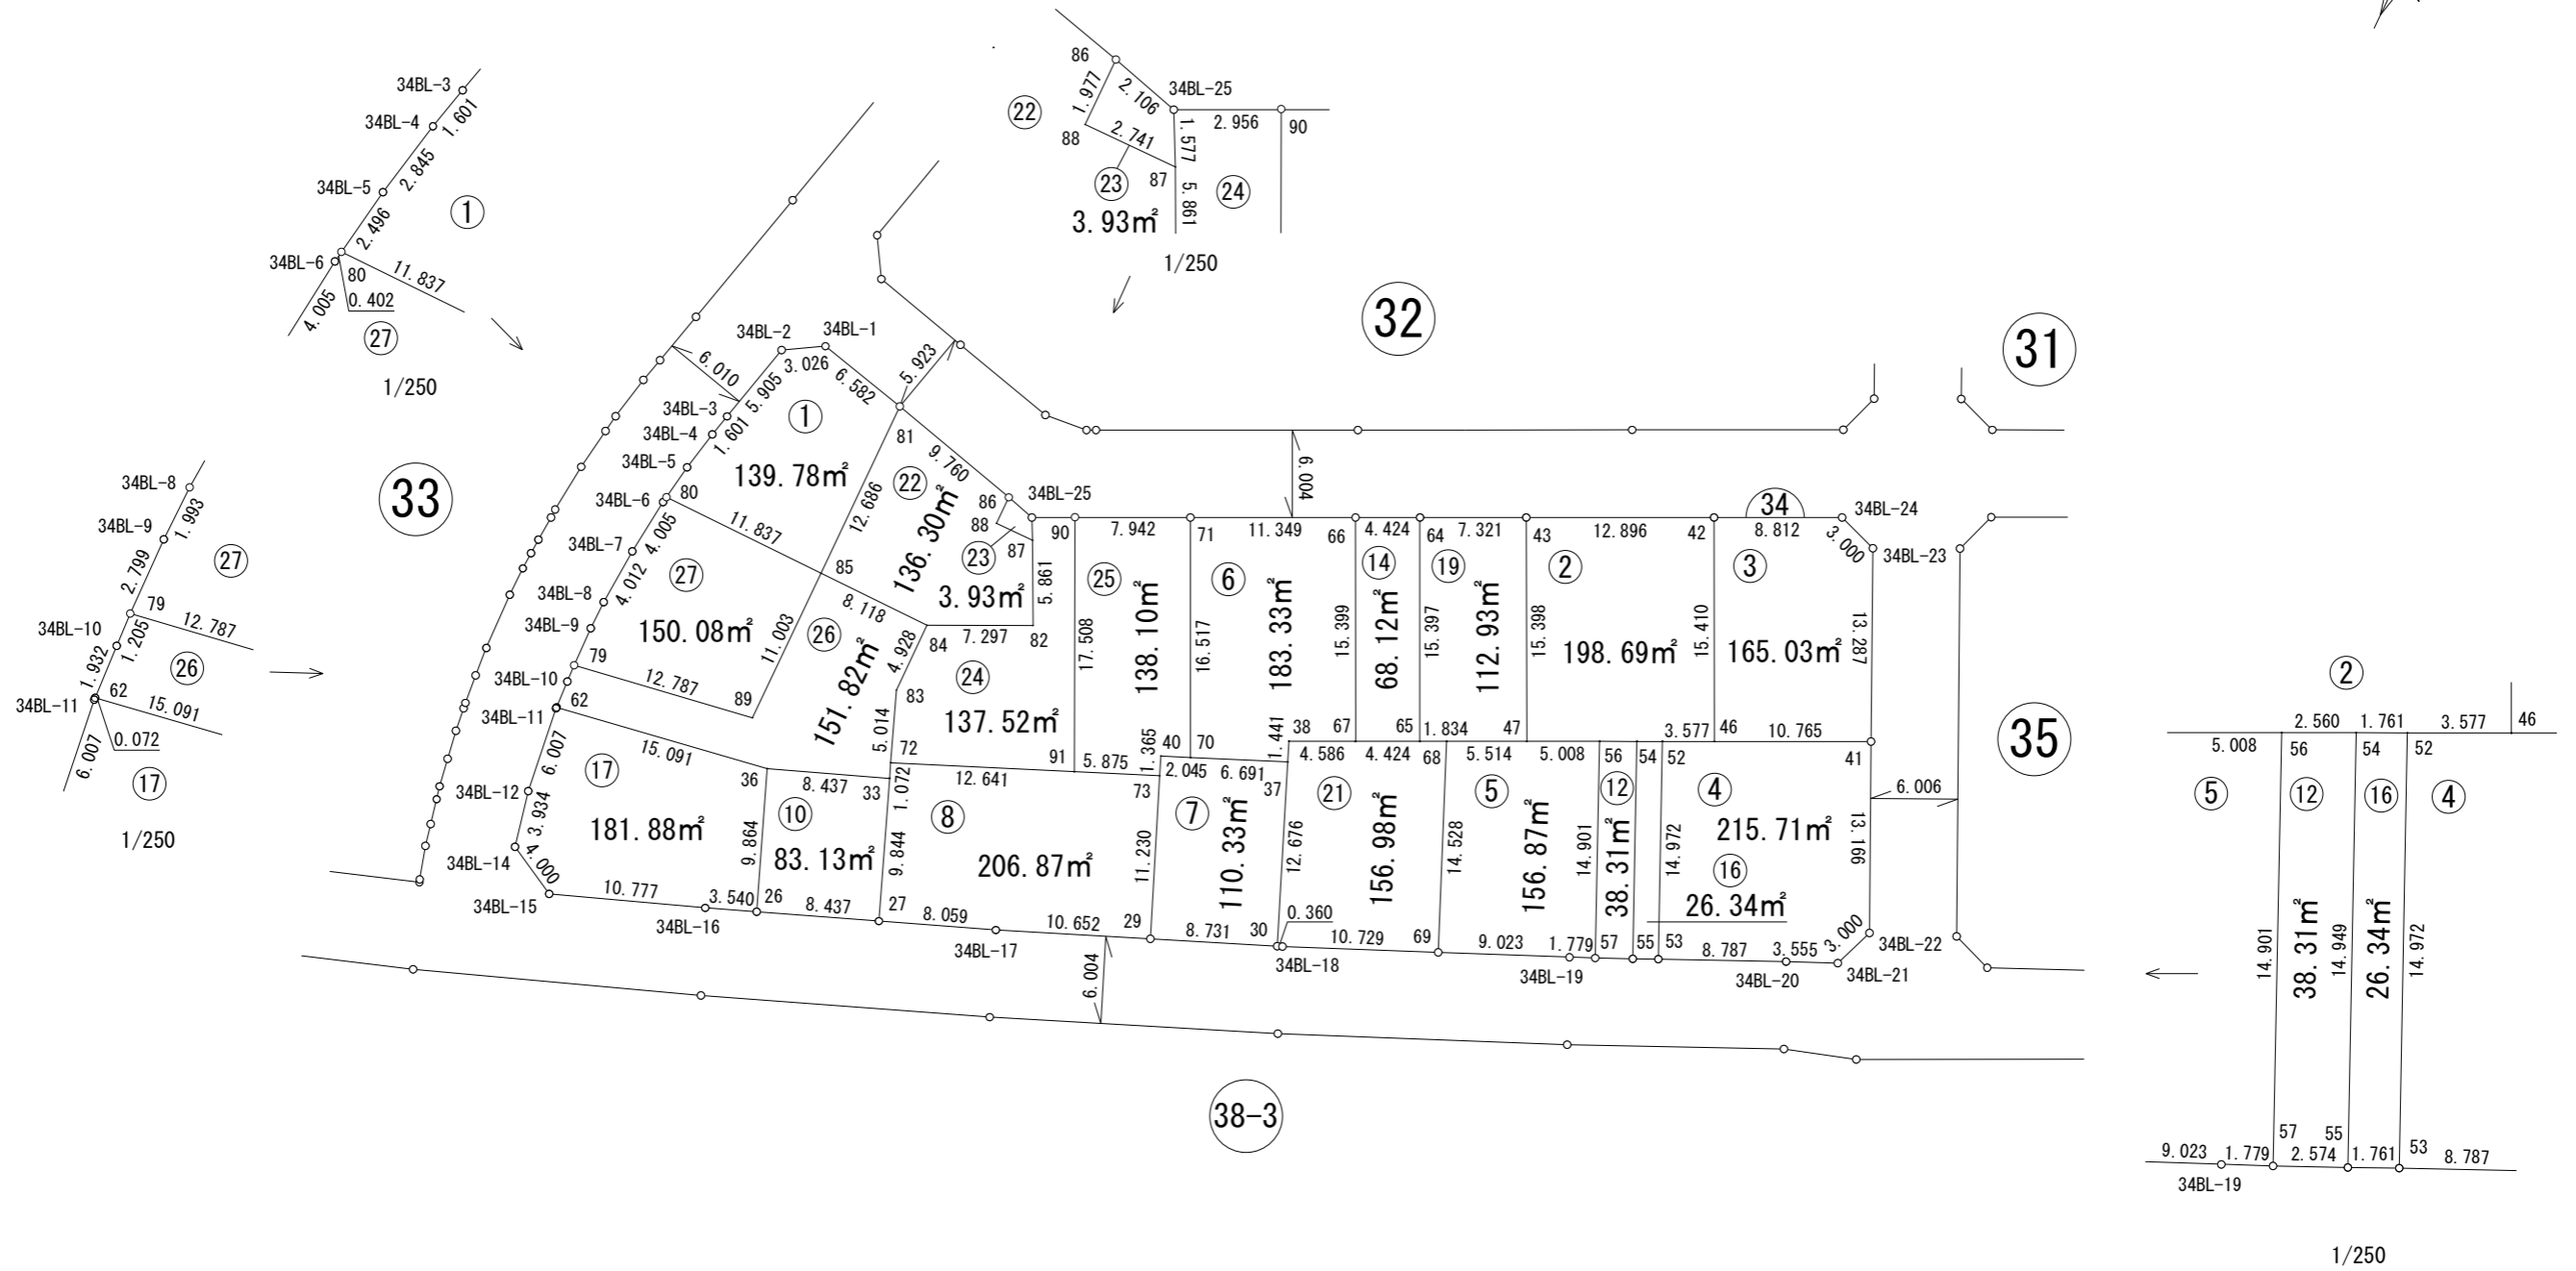


画地出来形確認測量図

街区番号	34BL
街区面積	2762.15㎡
画地面積	2762.05㎡

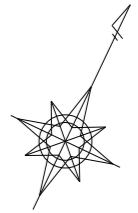

※世界測地系面積です。