
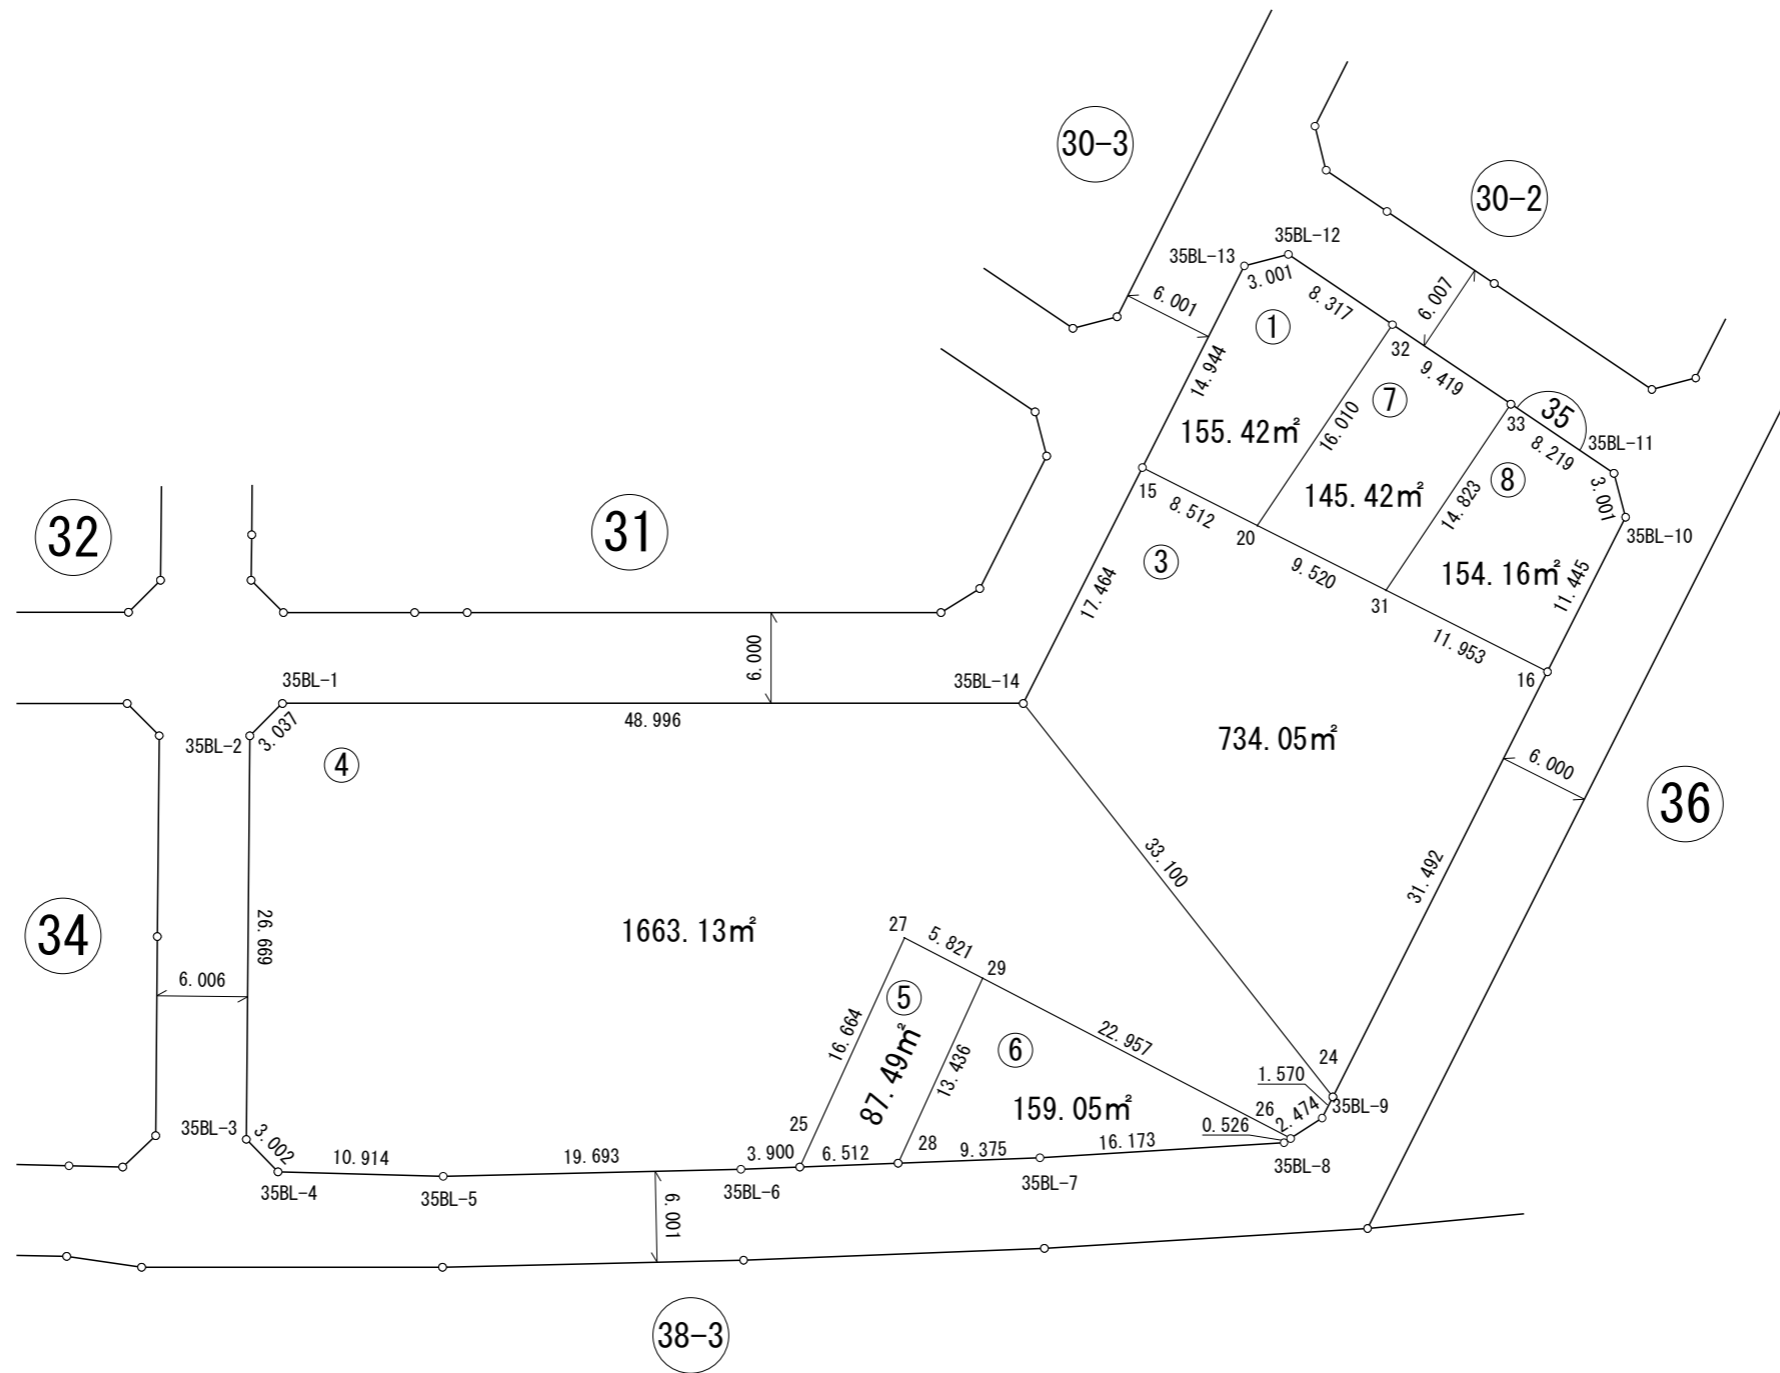


画地出来形確認測量図

街区番号	35BL
街区面積	3098.75㎡
画地面積	3098.72㎡

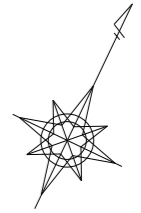

※世界測地系面積です。