
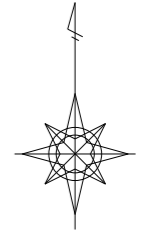


画地出来形確認測量図

街区番号	36BL
街区面積	2126.48㎡
画地面積	2126.46㎡

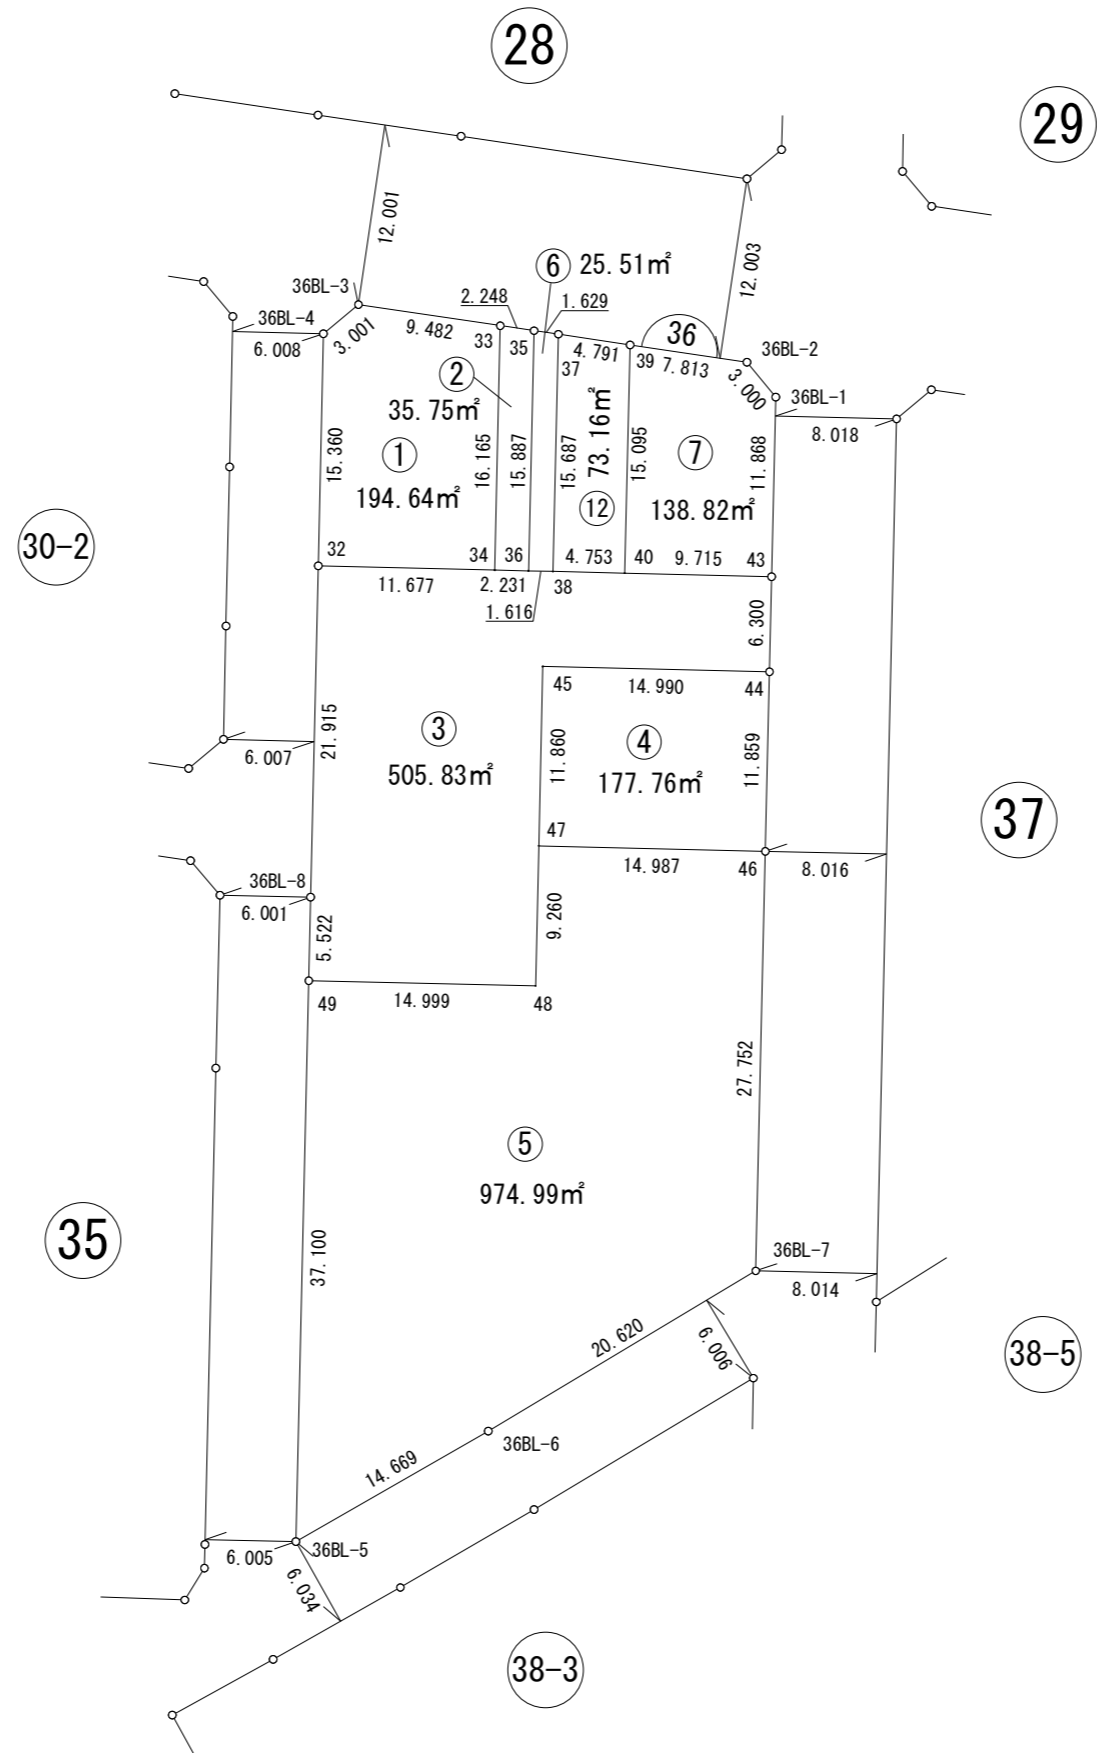

※世界測地系面積です。