


画地出来形確認測量図

街区番号	37BL
街区面積	2956.00㎡
画地面積	2956.00㎡

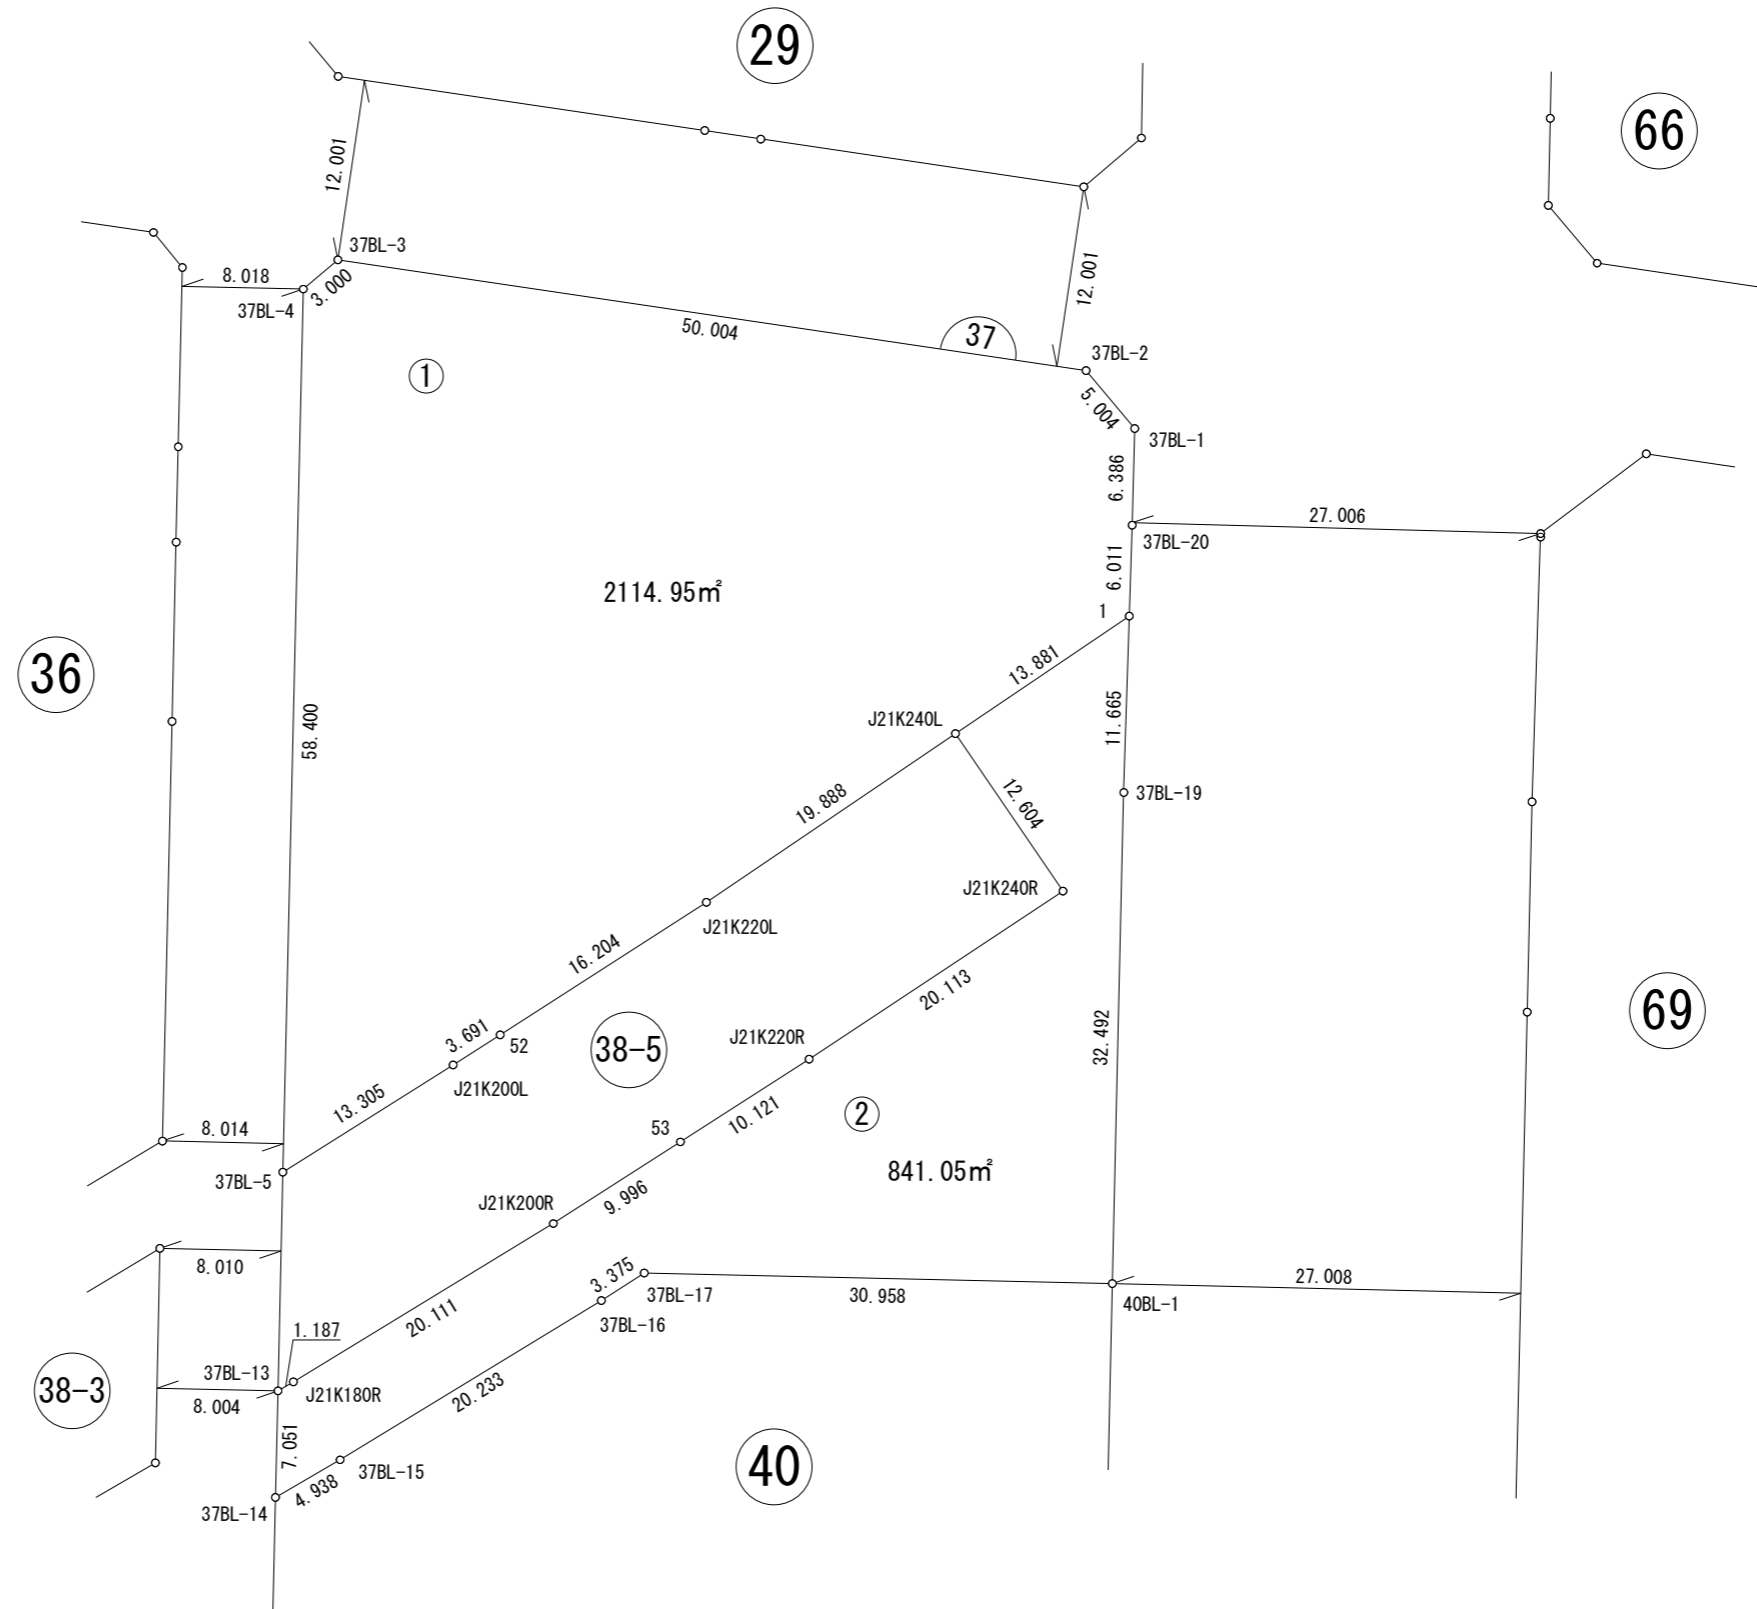

※世界測地系面積です。