
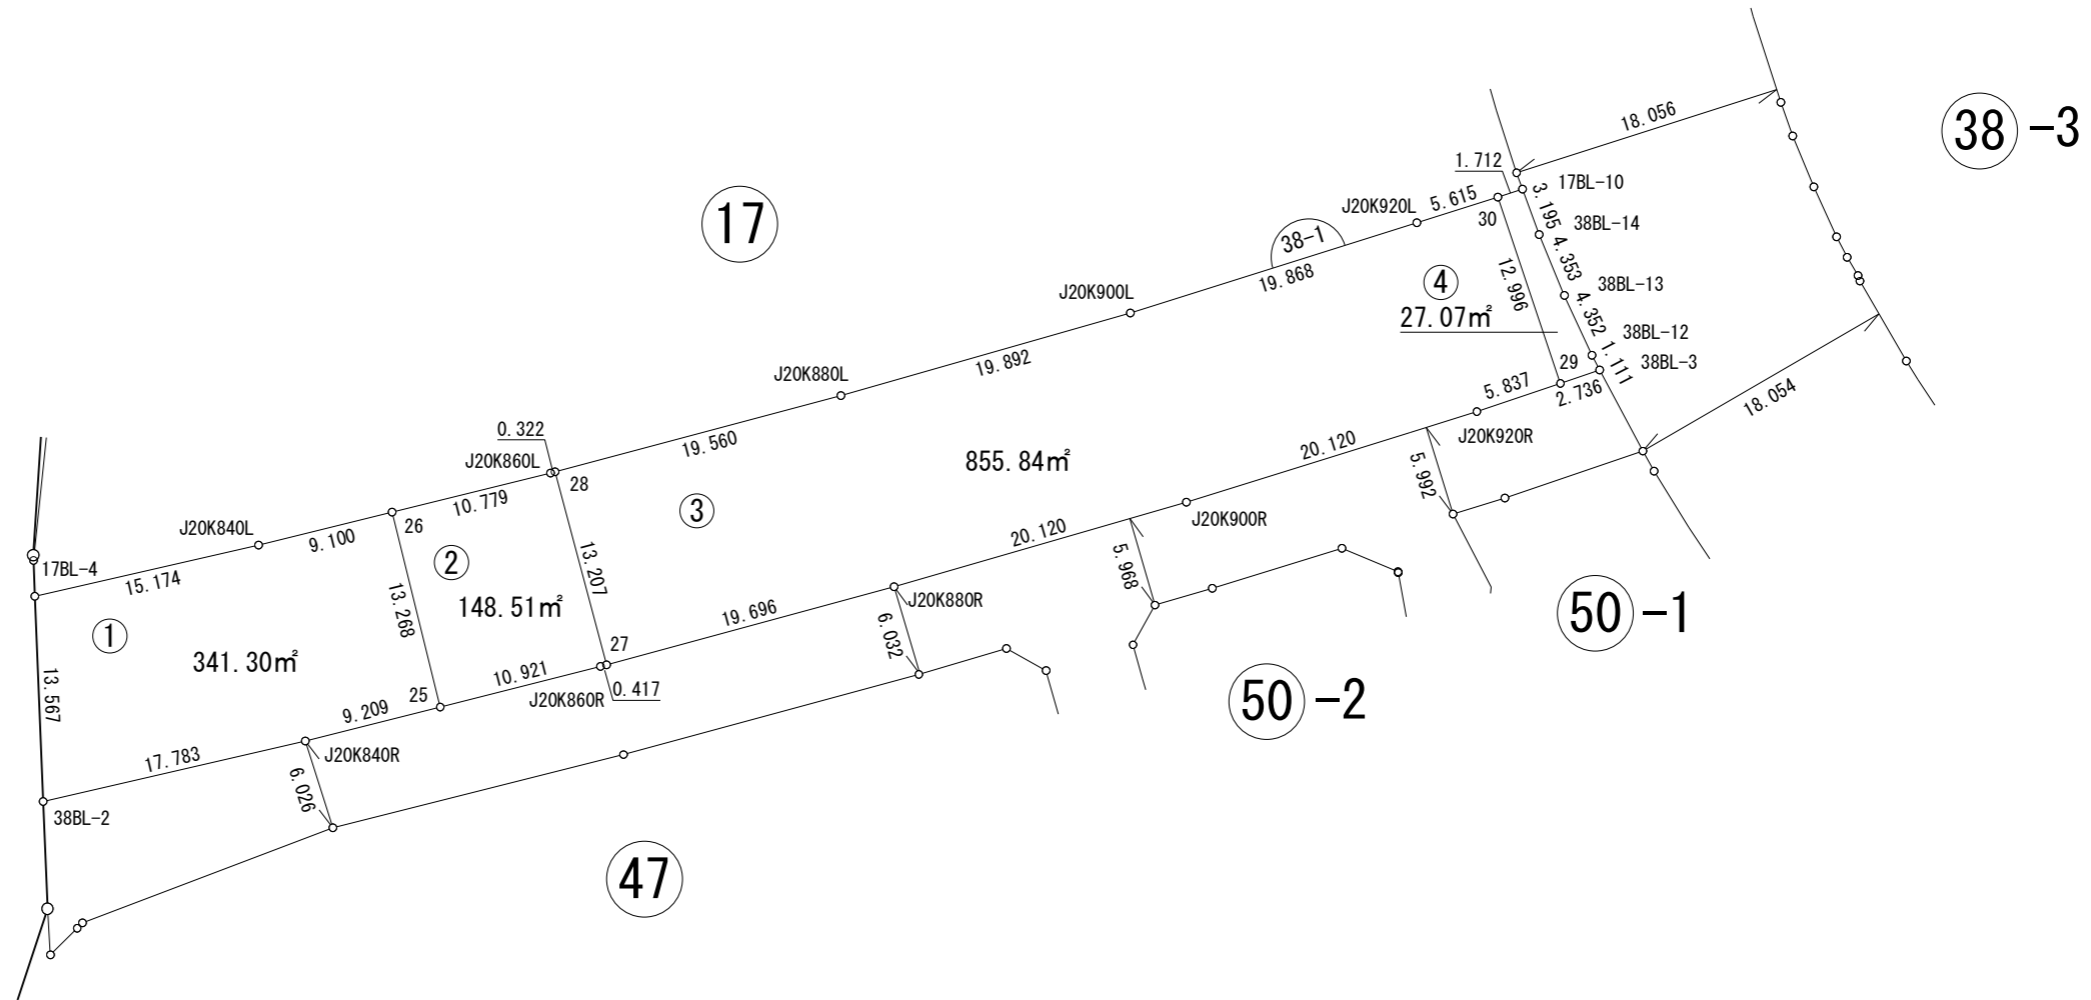


画地出来形確認測量図

街区番号	38-1BL
街区面積	1372.73㎡
画地面積	1372.72㎡

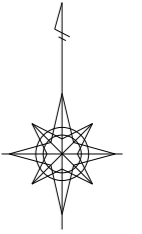

※世界測地系面積です。