
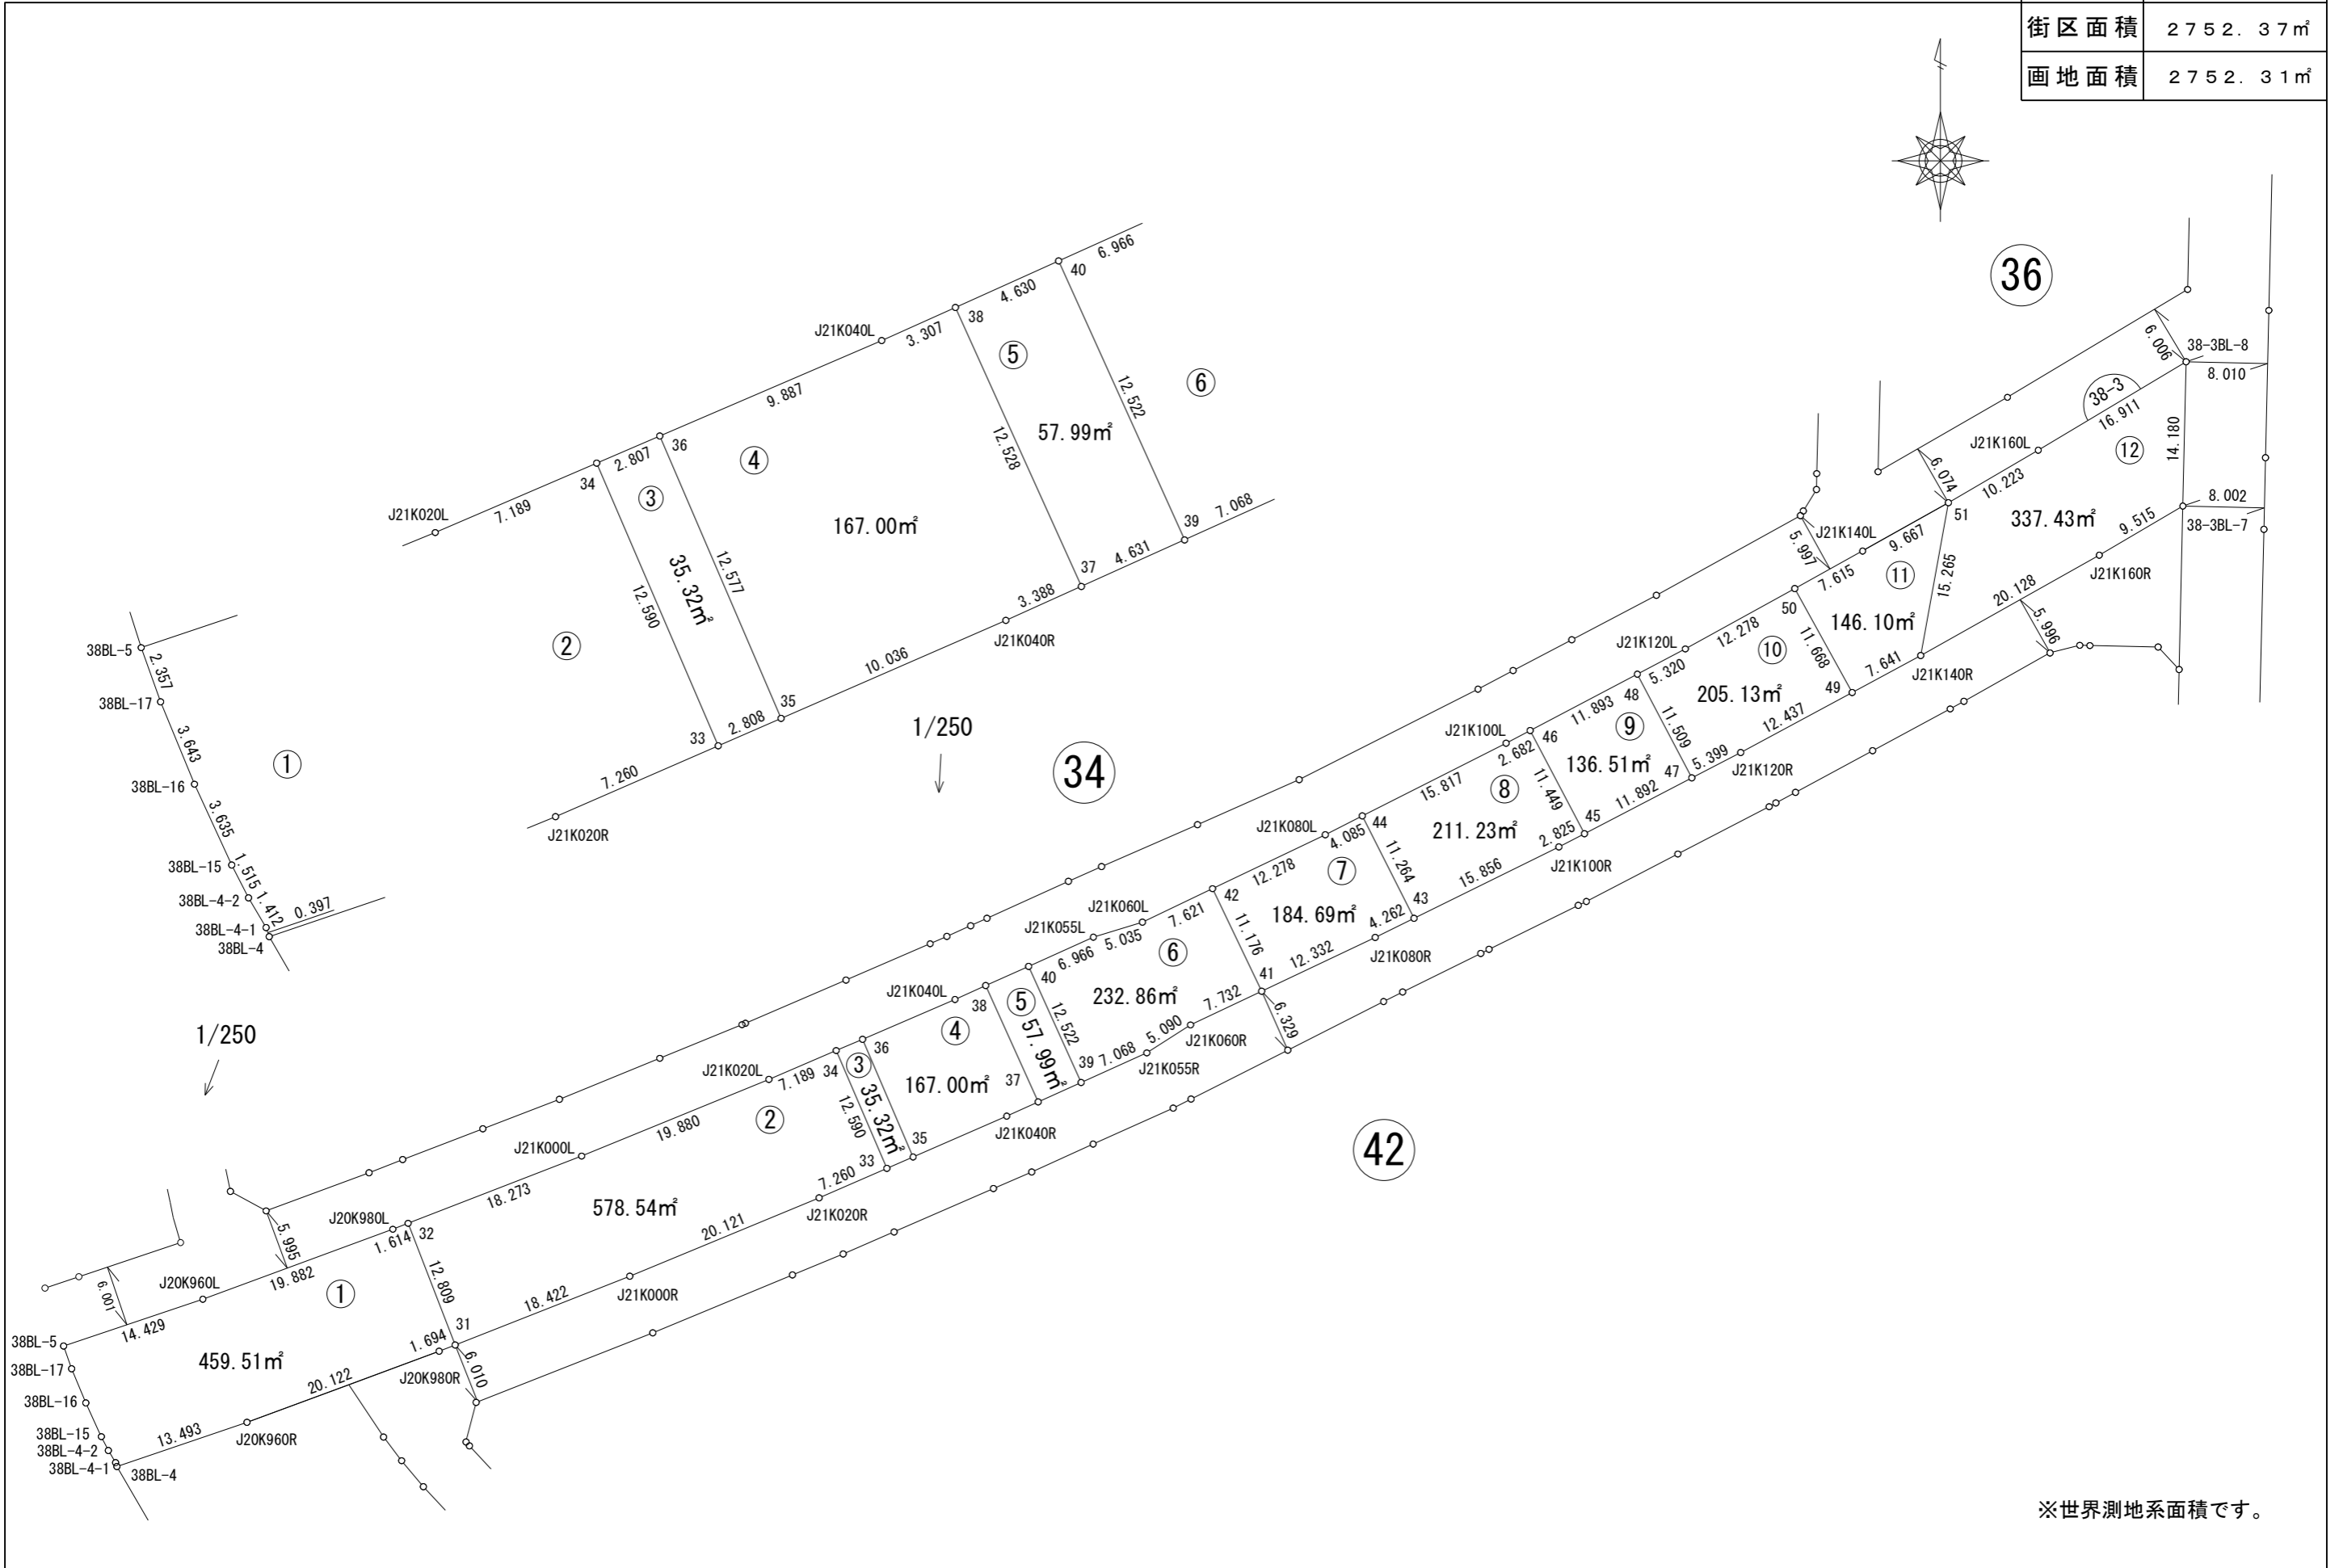


1:600

画地出来形確認測量図

街区番号	38-3BL
街区面積	2752.37㎡
画地面積	2752.31㎡

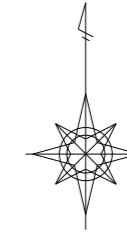

※世界測地系面積です。