
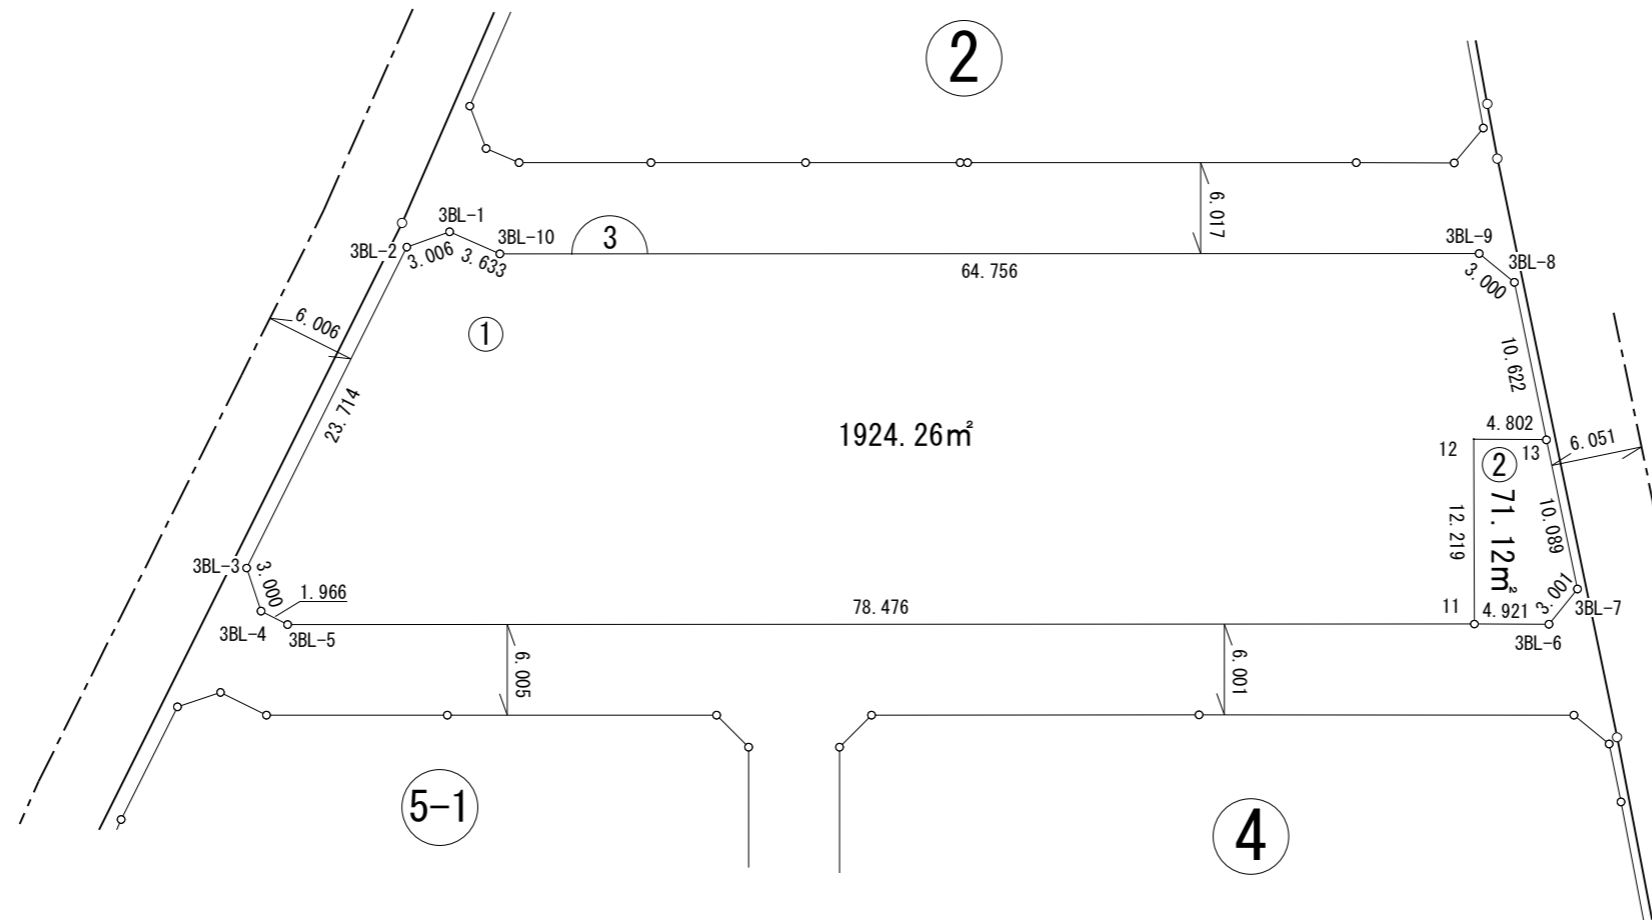


画地出来形確認測量図

| | |
|------|----------|
| 街区番号 | 3 B L |
| 街区面積 | 1995.39㎡ |
| 画地面積 | 1995.38㎡ |

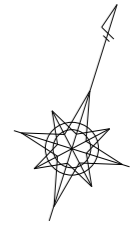

※世界測地系面積です。