


1:500

画地出来形確認測量図

街区番号	40BL
街区面積	8383.75㎡
画地面積	8383.68㎡

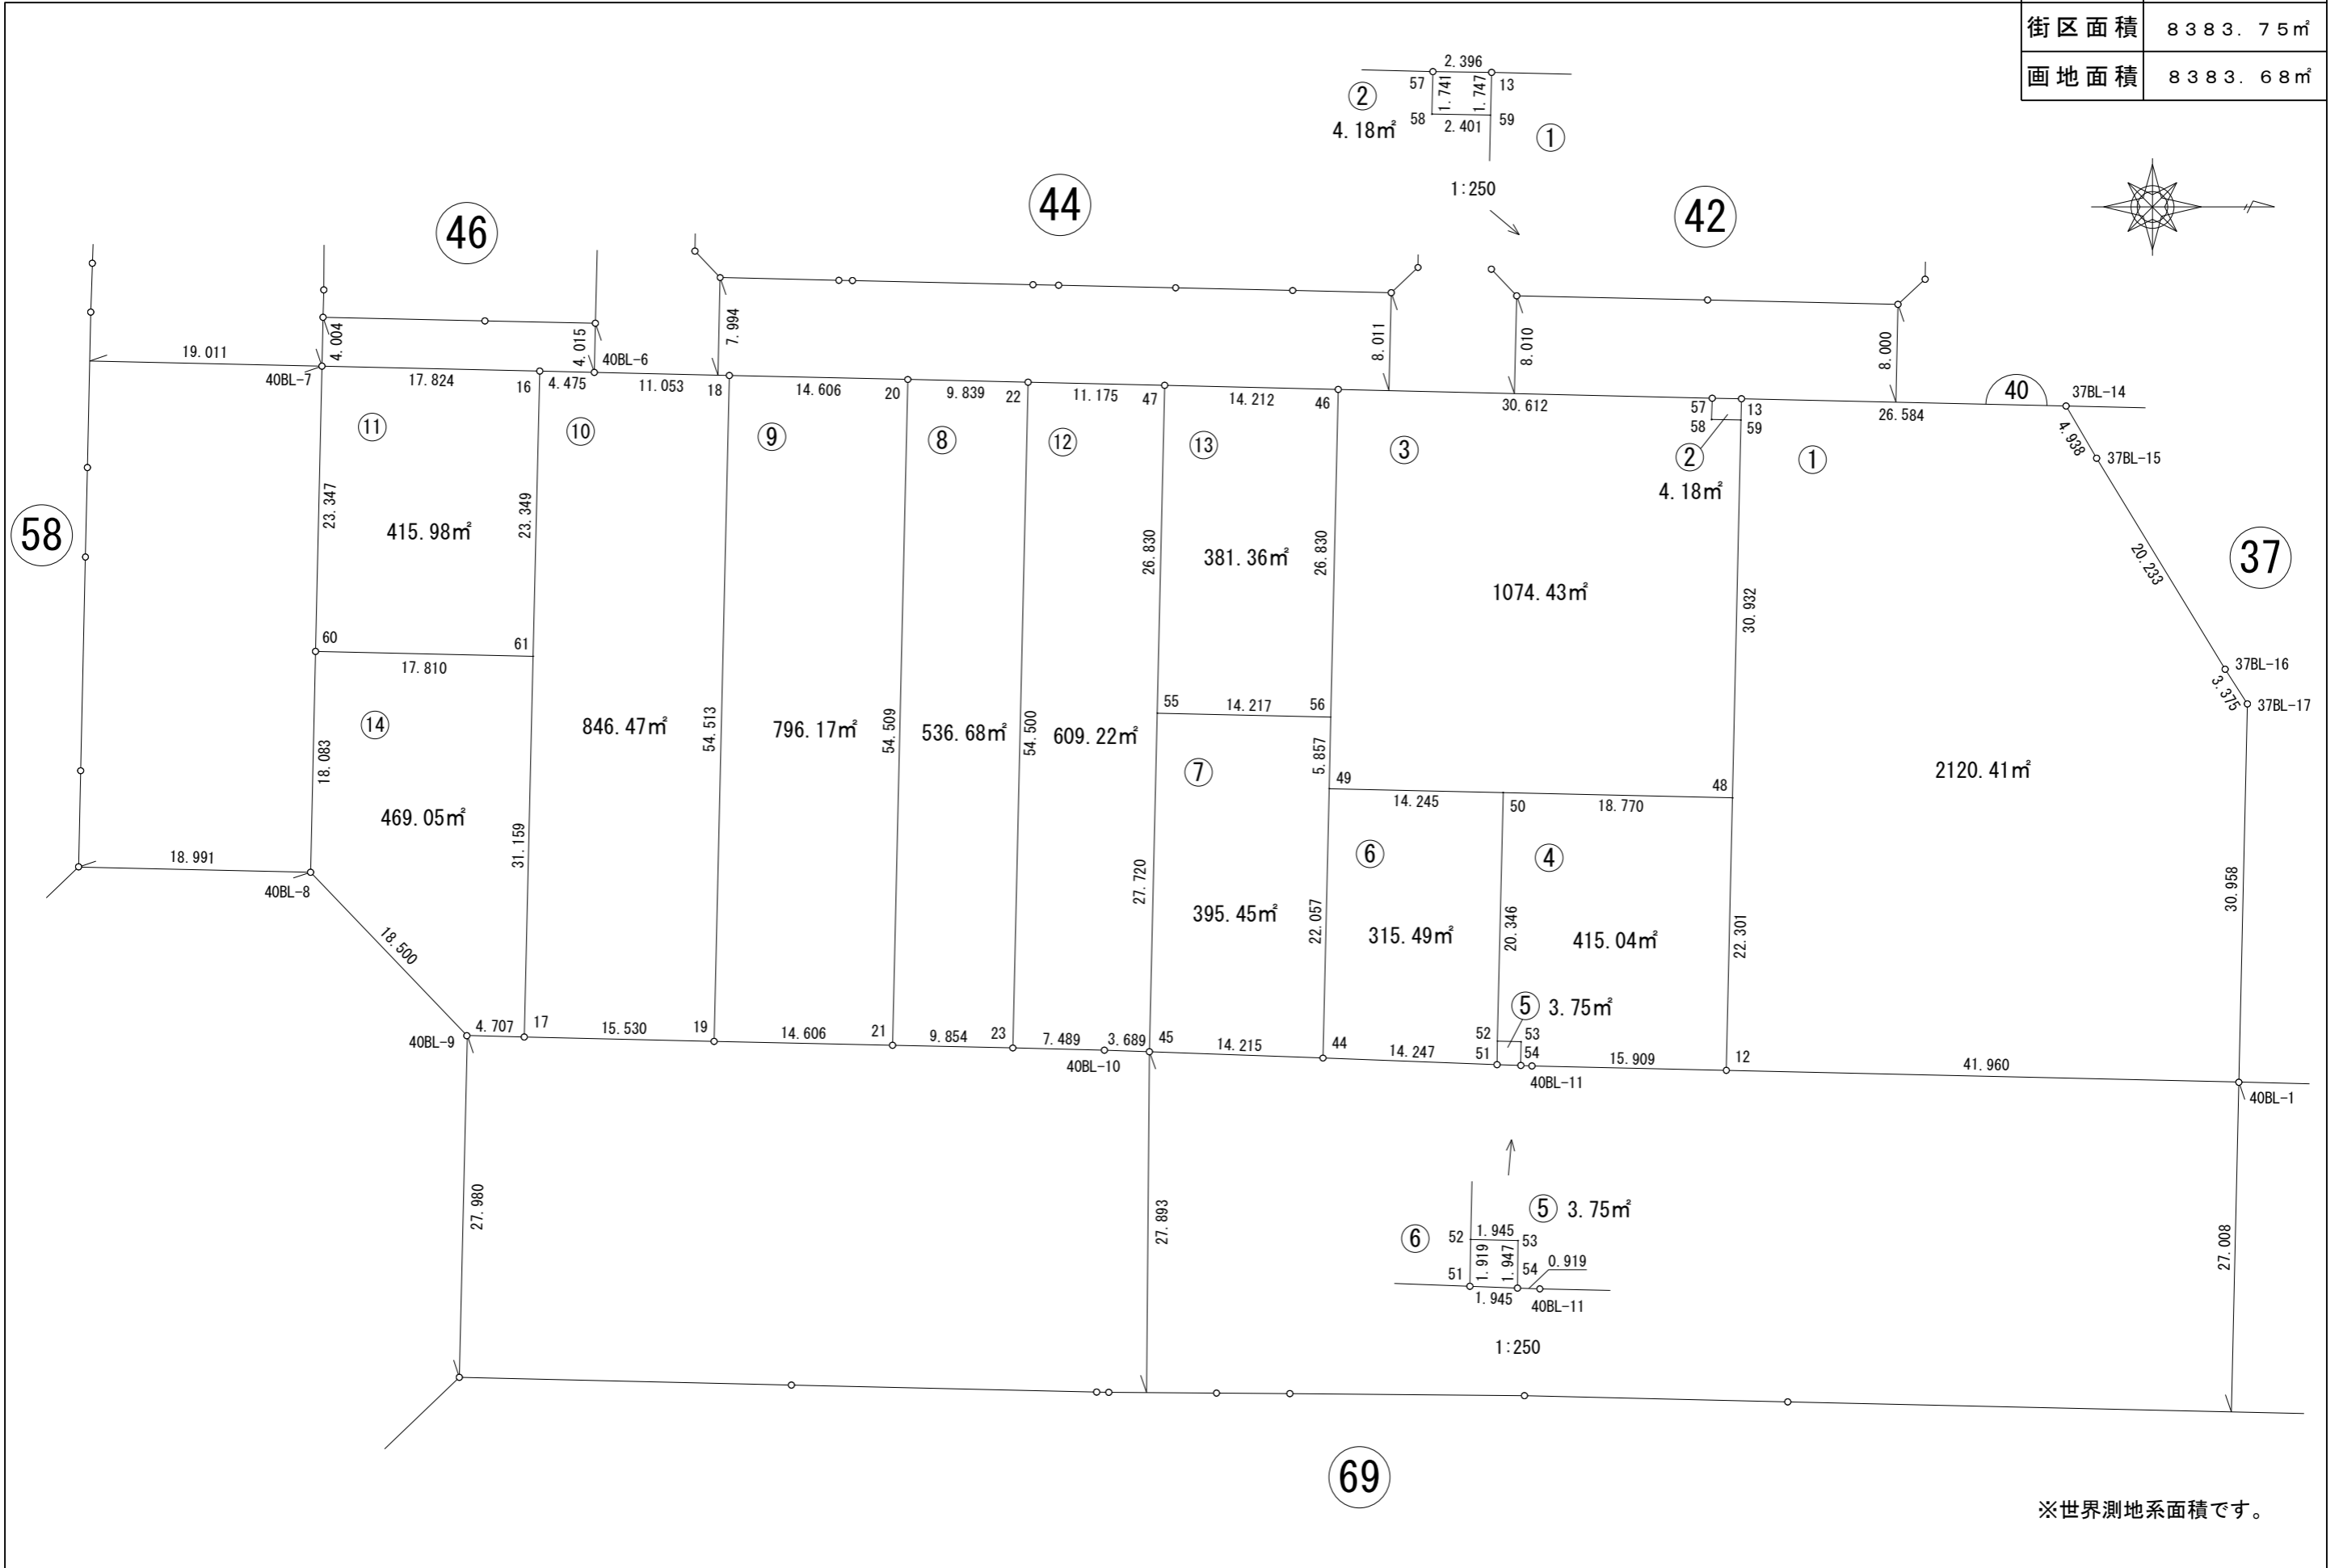

※世界測地系面積です。