
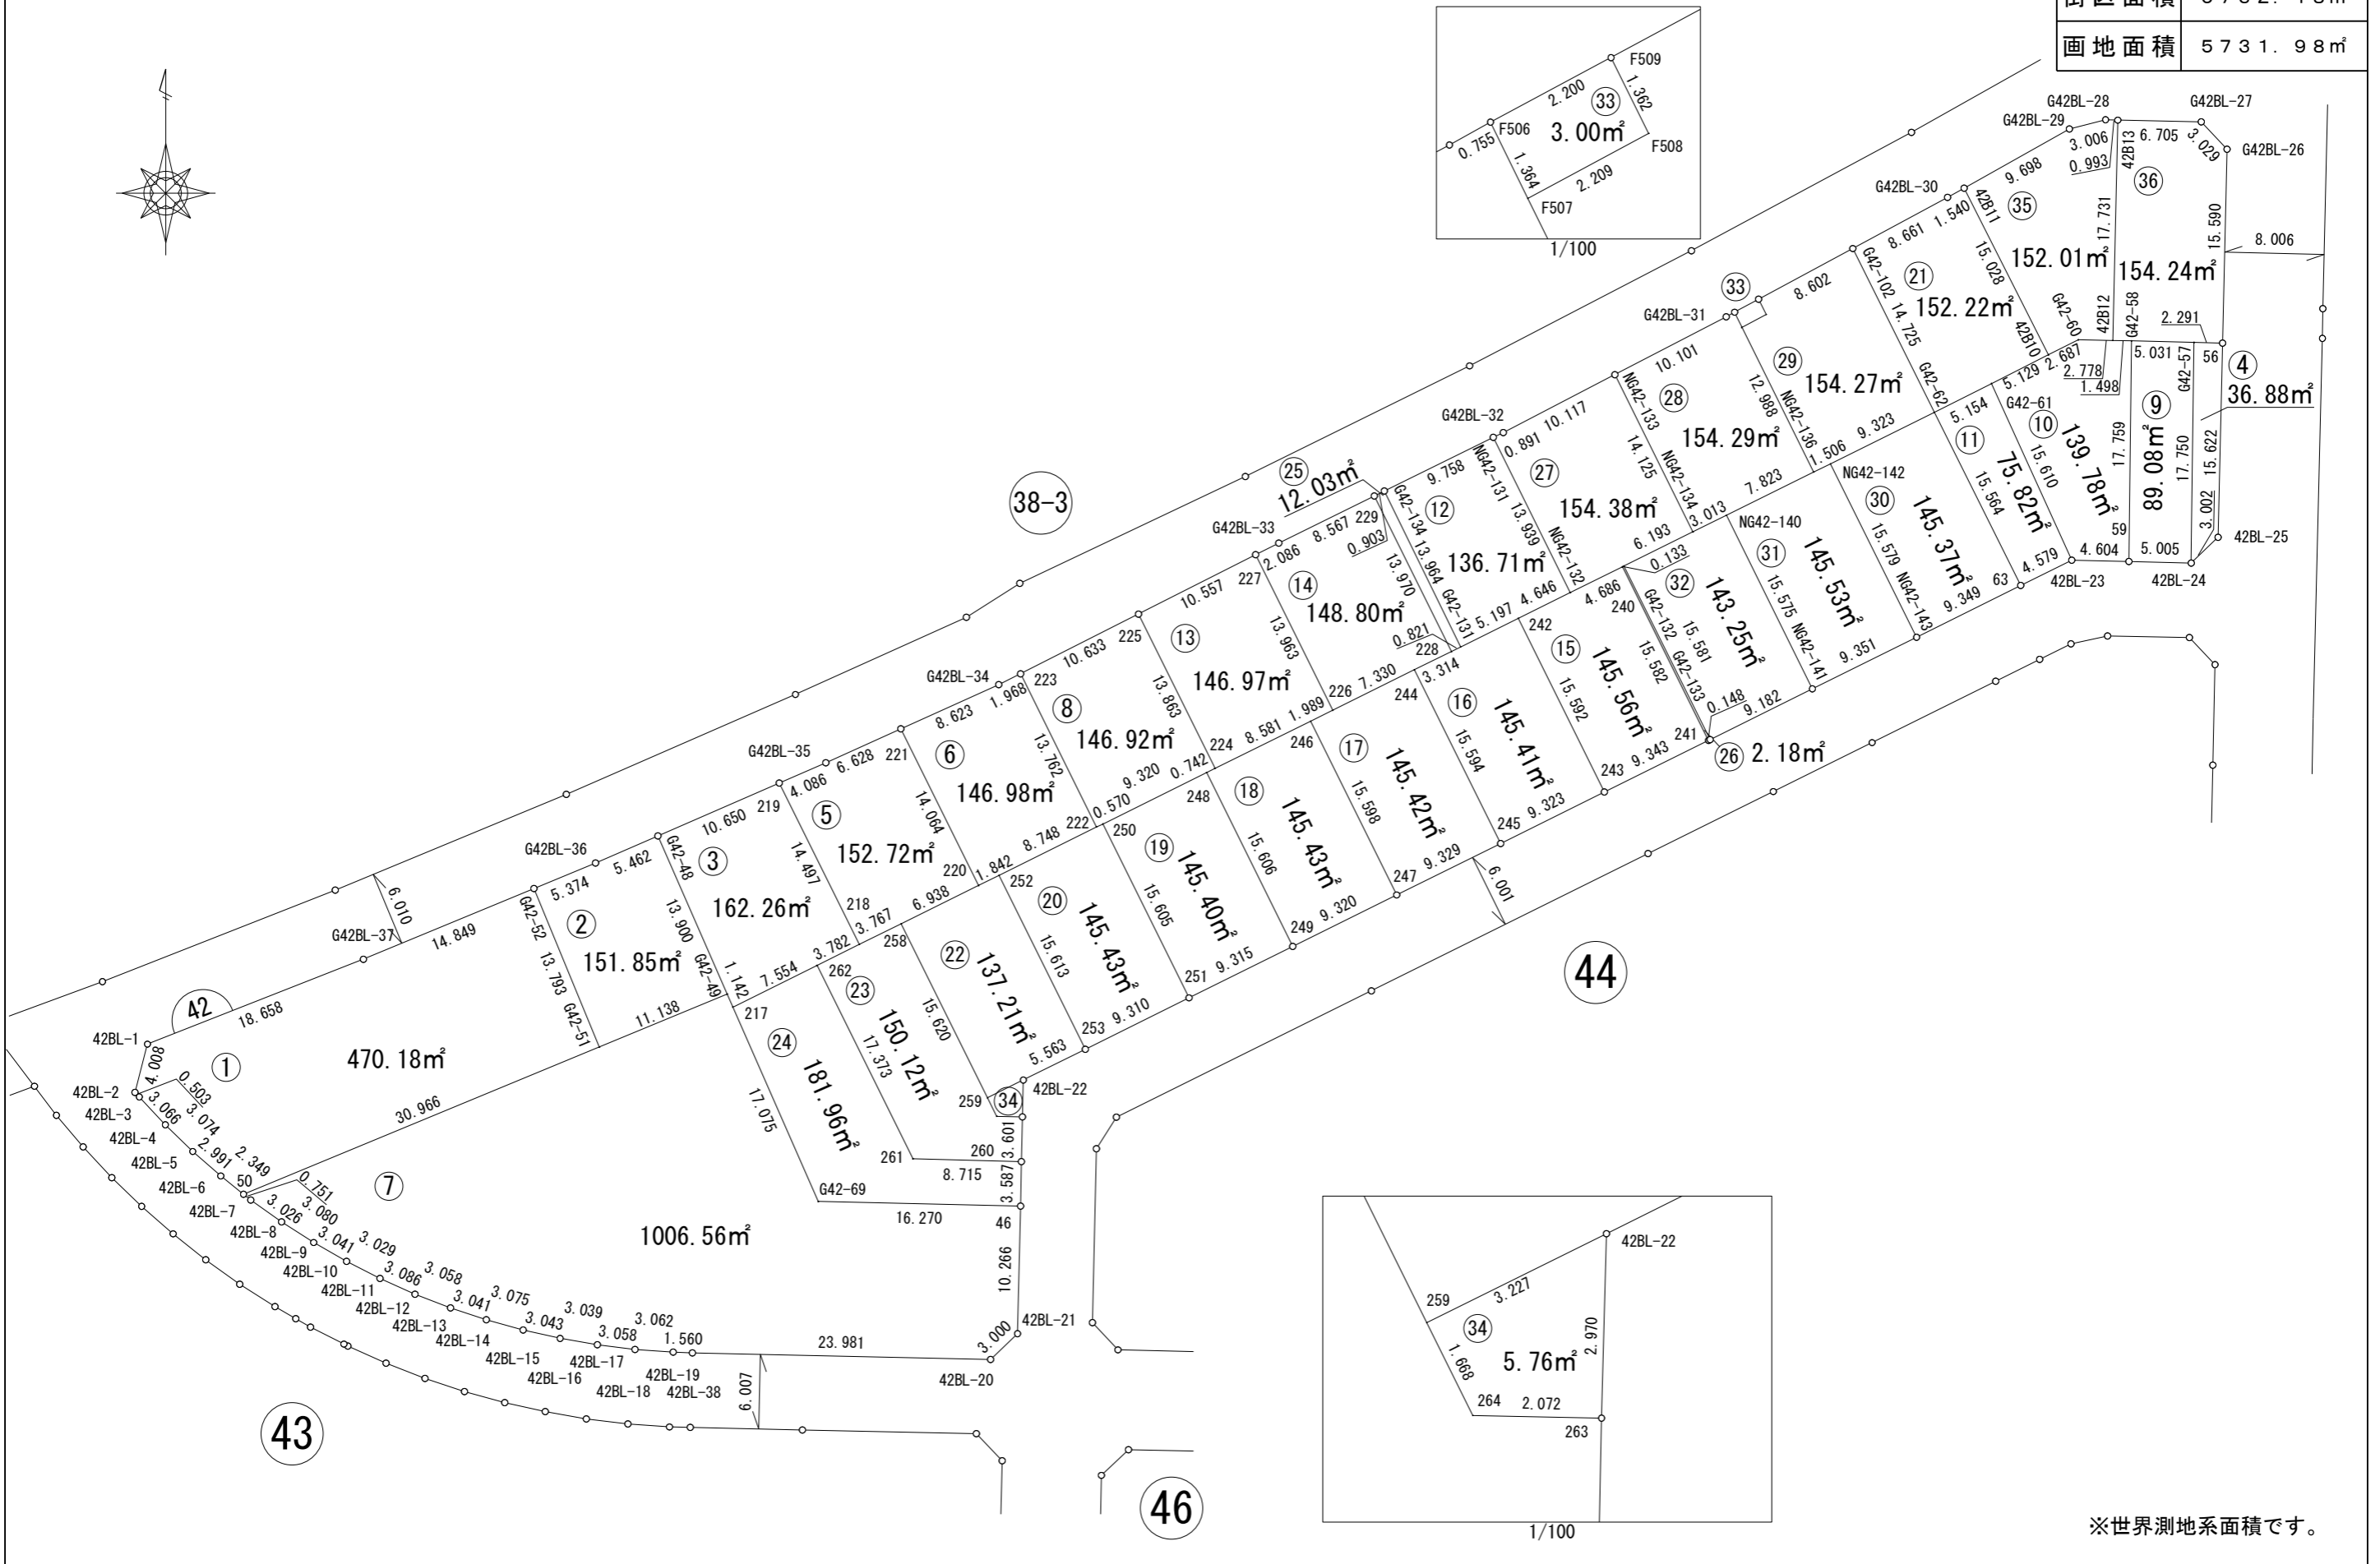


1:500

画地出来形確認測量図

街区番号	42BL
街区面積	5732.18㎡
画地面積	5731.98㎡

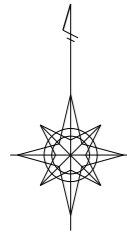

※世界測地系面積です。