
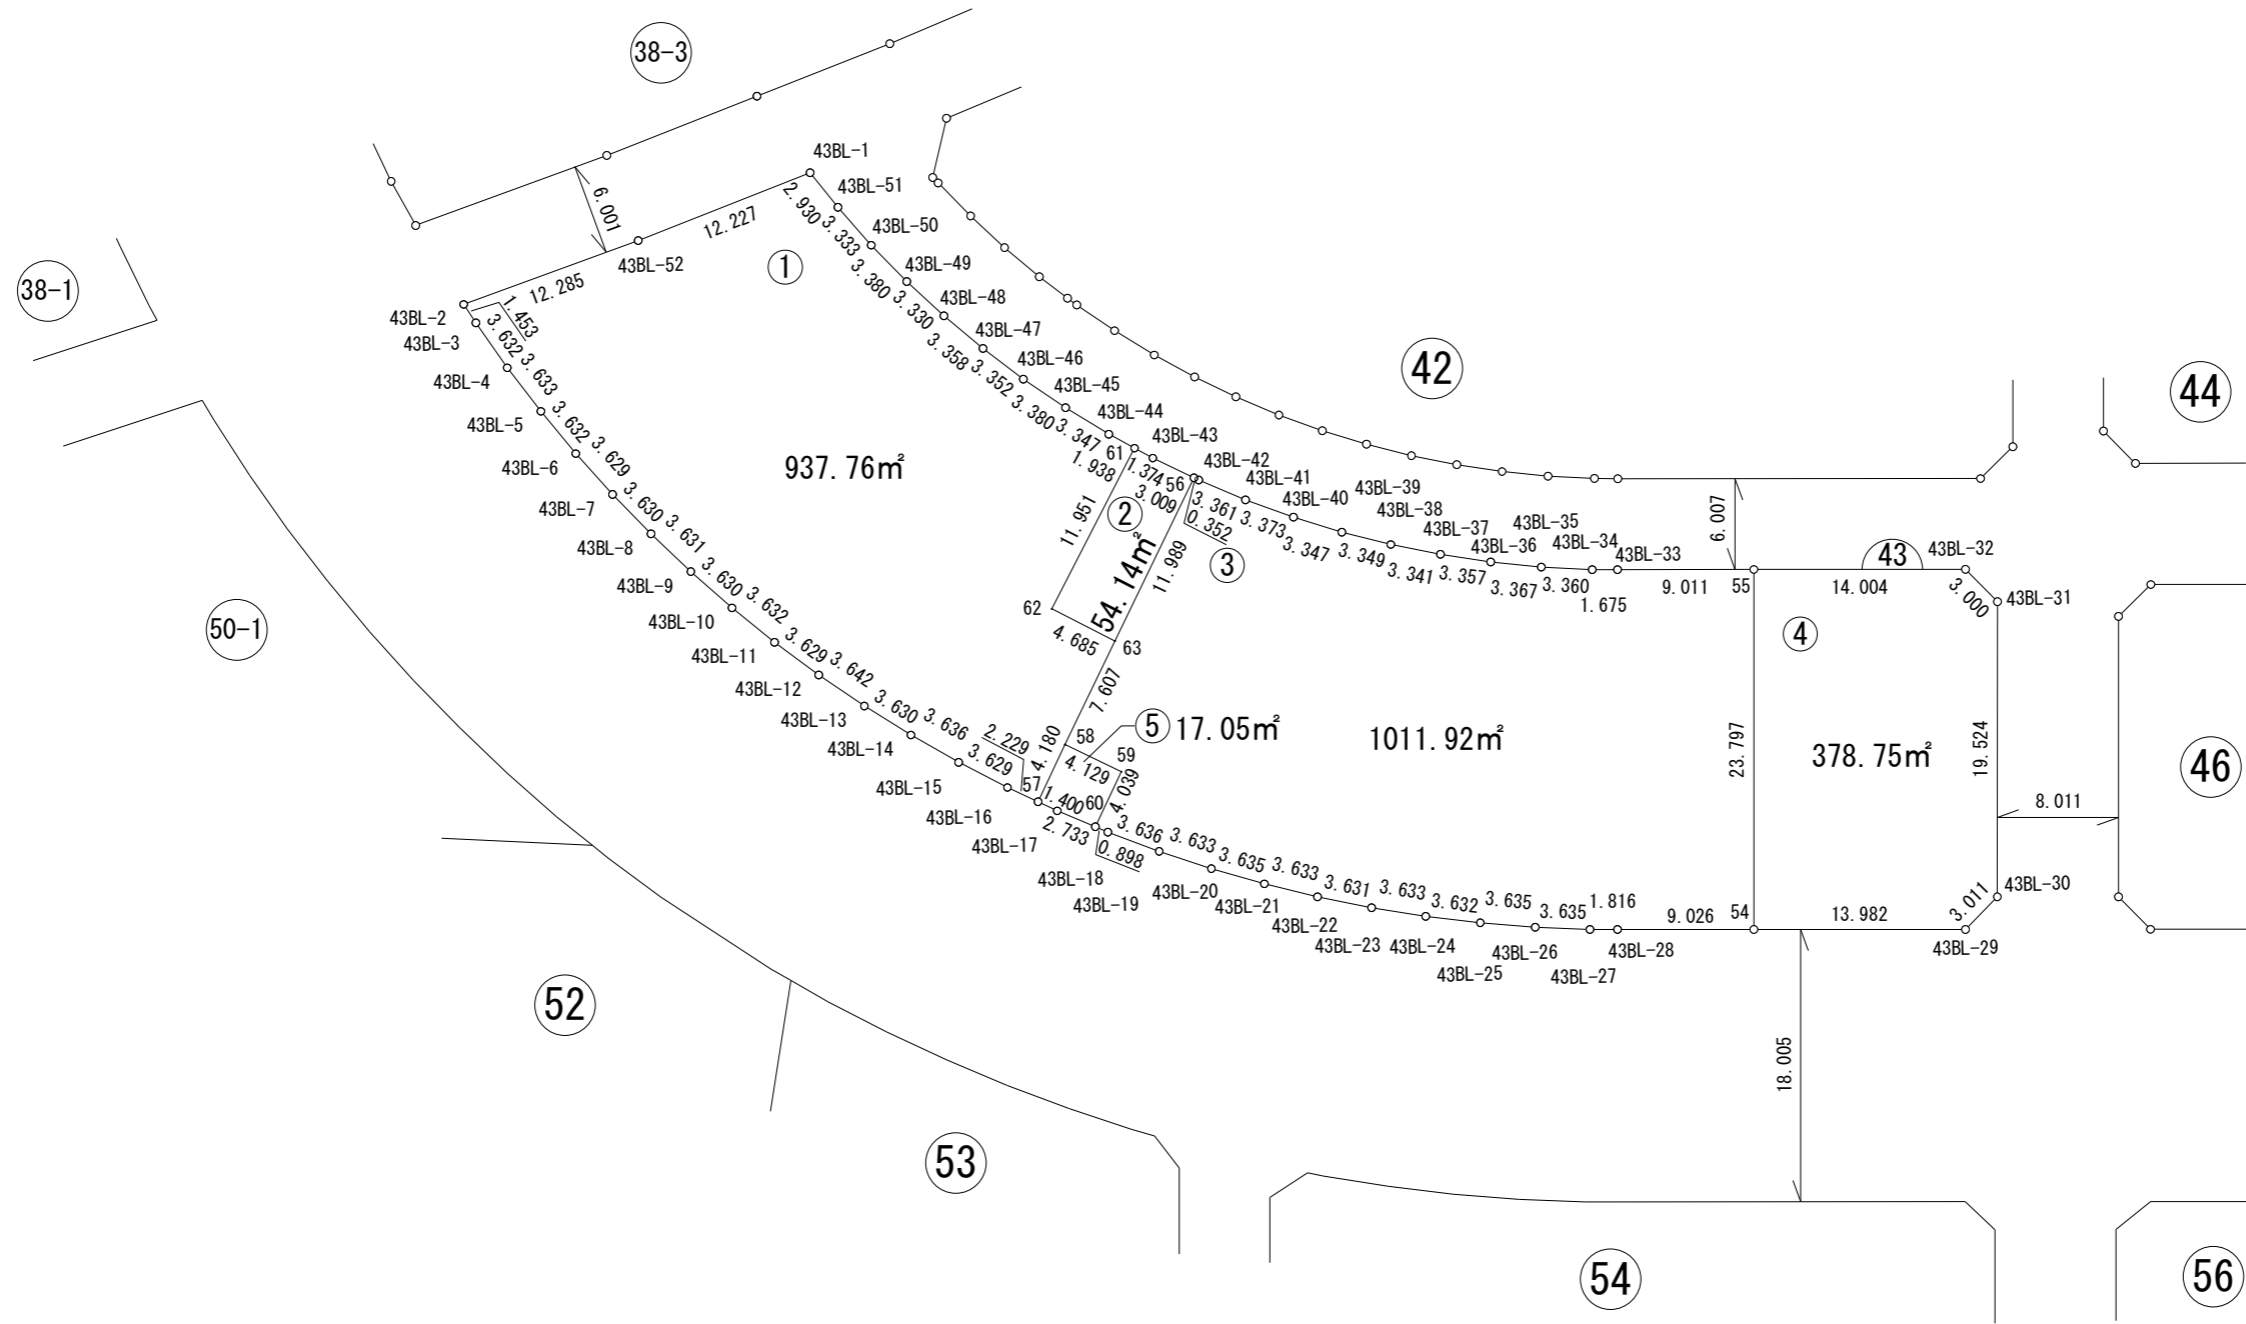


画地出来形確認測量図

街区番号	43BL
街区面積	2399.64㎡
画地面積	2399.62㎡

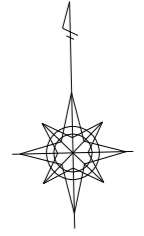

※世界測地系面積です。